



COMUNE DI PALAZZUOLO SUL SENIO
Provincia di Firenze

COPIA

Copia conforme all'originale, in carta libera.
Dalla Residenza Municipale, li 11-01-22

Per ordine del Segretario
Il Funzionario Incaricato
(Monia Bellini)

**DELIBERAZIONE DEL
CONSIGLIO COMUNALE**

Numero 51 del 27-12-21

Oggetto: PSIM - PIANO STRUTTURALE INTERCOMUNALE DEL MUGELLO - 1° STRALCIO. -
RATIFICA ESITO CHIUSURA CONFERENZA PAESAGGISTICA

L'anno duemilaventuno il giorno ventisette del mese di dicembre alle ore 13:00 si è riunito il Consiglio Comunale convocato a norma di legge in sessione Straordinaria di Prima convocazione in seduta Pubblica.

Dei Signori Consiglieri assegnati a questo Comune e in carica:

Moschetti Gian Piero	P	ALPI ENZO	P
RIDOLFI ROBERTO	P	DONIGAGLIA ENZO	A
MARCHI GIUSEPPE	P	RIDOLFI RODOLFO	A
Menghetti Iacopo	P	MONTI MIRCO	P
MELONI ALESSIO	P	MONTANARI MICHELE	A
BELLINI MANUELA	A		

ne risultano **PRESENTI** n. 7 e **ASSENTI** n. 4.

Assume la presidenza il Signor Moschetti Gian Piero in qualità di SINDACO.

Assiste il IL VICE SEGRETARIO COMUNALE Dr. Dall'Omo Barbara, incaricato della redazione del presente verbale.

Il Presidente, accertato il numero legale, dichiara aperta la seduta, previa nomina degli scrutatori nelle persone dei signori:

ALPI ENZO
MONTI MIRCO

(Omissis il verbale fino alle presente deliberazione)

Immediatamente eseguibile	S		
---------------------------	---	--	--



COMUNE DI PALAZZUOLO SUL SENIO

Provincia di Firenze

Assessorato:

Ufficio : > UFFICIO URBANISTICA E LAVORI PUBBLICI

DELIBERA NUMERO 51 DEL 27-12-21

Oggetto: PSIM - PIANO STRUTTURALE INTERCOMUNALE DEL MUGELLO
- 1° STRALCIO. - RATIFICA ESITO CHIUSURA CONFERENZA
PAESAGGISTICA

Si prende atto dell'autorizzazione paesaggistica.

IL CONSIGLIO COMUNALE

VISTA la proposta di deliberazione n. 48 del 13-12-2021 resa dal Responsabile del Servizio Assetto Territorio Arch. Paolo Scalini, di pari oggetto, depositata in atti;

RICHIAMATI:

- il D. Lgs. n. 267/2000;
- lo Statuto Comunale ed il vigente Regolamento di Contabilità;
- il Regolamento comunale sulla disciplina dei controlli interni di cui alla Deliberazione C.C. n. 30 del 20.04.2013;
- il Decreto Sindacale n. 18 del 04/06/2020 con il quale si è provveduto alla nomina dell'arch. Paolo Scalini Responsabile del Servizio Assetto del Territorio;

VISTI:

- l'articolo 107, commi 1, 2 e 3 lettera d) del Decreto Legislativo 18 agosto 2000, n. 267 – Testo Unico sull'Ordinamento degli Enti Locali che disciplina le funzioni e le competenze dei dirigenti;
- gli articoli 42, 48 e 107 del Decreto Legislativo 18 agosto 2000, n. 267 – Testo Unico sull'Ordinamento degli Enti Locali, relativi alla distribuzione degli ambiti di competenza del Consiglio, della Giunta Comunale, dei Dirigenti;
- la L.R. n. 68 del 27/12/11, "Norme sul sistema delle autonomie locali";
- il D.L. n. 95/2012 convertito in Legge n. 135/2012 "Disposizioni urgenti per la revisione della spesa pubblica con invarianza dei servizi ai cittadini";
- gli artt. 29, 30, 55, 56, 94 comma 2, 106 e il Capo V della Legge Regionale n. 65/2014;

VISTA la Legge Regionale 27/12/2011 n. 68;

VISTA la L.R. n. 41/2018;

VISTO il Reg. Reg. n. 39/R/2018;

VISTO lo Statuto dell'Unione Montana dei Comuni del Mugello;



COMUNE DI PALAZZUOLO SUL SENIO

Provincia di Firenze

VISTI gli artt. 20 e 23 della LRT n. 65/2014 e ss.mm.ii relativi alle procedure di adozione e approvazione degli strumenti urbanistici di pianificazione territoriale e pianificazione urbanistica;

VISTA la legge regionale 12 febbraio 2010, n. 10 (Norme in materia di valutazione ambientale strategica “VAS”, di valutazione di impatto ambientale “VIA” e di valutazione di incidenza);

VISTA la Deliberazione di Consiglio Regionale del 27/03/2015 n. 37 di approvazione dell’integrazione al piano di indirizzo territoriale (PIT) con valenza di piano paesaggistico;

VISTO il Piano Territoriale di Coordinamento (PTC) della Provincia di Firenze, ovvero la Variante generale di adeguamento approvata con D.C.P. n° 1 del 10/01/2013;

RICHIAMATI i seguenti atti dell’Unione Montana dei Comuni del Mugello:

- Determinazione Dirigenziale n. 265 del 18/09/2017 di nomina del Responsabile Unico del Procedimento, individuato nell’Arch. Giuseppe Rosa, dipendente di questo Ente;
- Delibera di Giunta n. 98 del 10/10/2017 di istituzione del Garante della informazione e comunicazione nella persona del Dirigente Affari Generali;
- Delibera di Giunta UMCM n. 139 del 28/12/2017 di avvio al procedimento ai sensi dell’art. 17 della LR 65/2014 e contestuale avvio del procedimento di Valutazione Ambientale Strategica ai sensi della L.R. 10/2010;
- Delibera di Giunta UMCM n. 132 del 27/12/2018 di approvazione della proposta di piano strutturale intercomunale, come integrata dalla successiva Delibera di Giunta UMCM n. 15 del 12/02/2019;

DATO ATTO che il PSIM è stato adottato da tutti i Comuni facenti parte l’Unione e l’avviso di adozione è stato pubblicato sul BURT n. 16 – parte II – del 17/04/2019 per 60 giorni;

DATO ATTO che:

- il PSIM è stato approvato come “progetto” dalla Giunta dell’Unione Montana dei Comuni del Mugello con i seguenti atti:
 - o Deliberazione di Giunta UMCM n. 62 del 21/09/2020 con cui è stato approvato il progetto di piano;
 - o Deliberazione di Giunta UMCM n. 75 del 30/10/2020 con cui è stata riapprovato lo schema di PSIM – 1° stralcio e dati gli indirizzi per l’adozione del 2° stralcio;
- il PSIM – 1° stralcio è stato approvato, ai sensi e per gli effetti di cui all’art. 23 della L.R. 65/2014, dai Consigli Comunali con i relativi seguenti atti:
 - o Comune di Barberino di Mugello, Delibera CC n. 70 del 30/12/2020;
 - o Comune di Borgo San Lorenzo, Delibera CC n. 74 in data 30/11/2020;
 - o Comune di Dicomano, Delibera CC n. 102 del 30/12/2020;
 - o Comune di Firenzuola, Delibera CC n. 20 del 29/01/2021;
 - o Comune di Marradi, Delibera CC n. 71 del 28/12/2020;
 - o Comune di Palazzuolo sul Senio, Delibera CC n. 29 del 30/11/2020;
 - o Comune di Scarperia e San Piero, Delibera CC n. 85 del 30/12/2020;
 - o Comune di Vicchio, Delibera CC n. 162 del 30/12/2020;

DATO ATTO che con nota 2796 del 12/02/2021 del RUP veniva richiesta la convocazione della seduta conclusiva della Conferenza Paesaggistica ai sensi e per gli effetti di cui all’art. 31,



COMUNE DI PALAZZUOLO SUL SENIO

Provincia di Firenze

comma 1, della LR 65/2014 e con riferimento all'art. 6, comma 7 dell'Accordo tra Regione Toscana e MIBACT.

La Conferenza Paesaggistica si è svolta in modalità a distanza per emergenza dovuta al COVID-19 concludendo i lavori con il verbale n. 12 del 10/06/2021 (ALLEGATO N. 1 che forma parte integrante e sostanziale del presente atto) ed espressione di “parere positivo” ai sensi dell'art. 21 della Disciplina di Piano del PIT-PPR alla verifica di conformazione del “Piano Strutturale Intercomunale del Mugello”, con la condizione di recepire le richieste riportate nella narrativa del verbale stesso;

VISTA la lettera di consegna degli elaborati modificati, ai fini della conformazione del PSIM, alla disciplina del PIT/PPR in coerenza al dodicesimo verbale conclusivo della Conferenza Paesaggistica unitamente alla relazione esplicativa delle revisioni intervenute al PSIM ai sensi dell'art.21 della disciplina del p.i.t., relativa alla conformazione al PIT/PPR del P.S.I.M., avvenuta in data 10 giugno 2021, del Prof. Arch. Gianfranco Corelli datata 13/11/2021 (ALLEGATO N. 2 che forma parte integrante e sostanziale del presente atto);

ATTESO che nei mesi successivi sono stati svolti numerosi incontri finalizzati alla rimozione delle condizioni del verbale e che – in definitiva – le condizioni sono state superate apportando le necessarie modifiche ai documenti del PSIM;

ATTESO che, su indicazione degli Uffici Regionali, superate le condizioni del verbale, lo stesso è da ritenersi definitivo ed il PSIM, per quanto aggiornato, può essere oggetto di ratifica da parte dei Consigli Comunali e conseguente pubblicazione sul BURT per darne efficacia;

CONSIDERATO che alla data del 28/11/2021 si è formato silenzio assenso riguardo alla richiesta fatta dal RUP alla Regione Toscana con PEC 17813 del 28/10/2021 in merito all'adempimento alle condizioni del verbale di conferenza paesaggistica ed altresì sulla natura amministrativa degli atti da assumere per la conclusione del procedimento;

CONFERMATI i seguenti documenti già approvati:

- Rapporto del Garante dell'informazione e partecipazione;
- Relazione del Responsabile del Procedimento ai sensi dell'art. 18 della LRT n. 65/2014;
- Dichiarazione di Sintesi di cui all'articolo 27 della L.R.10/10;

VISTA a tal proposito la Deliberazione di Giunta UMCM n. 80 del 03/12/2021, con cui è stato preso atto del superamento delle condizioni riportate nel verbale di conferenza paesaggistica conclusivo (n. 12/2021) apportando le necessarie modifiche agli elaborati del Piano Strutturale Intercomunale – PSIM – 1° stralcio;

DATO ATTO che le modifiche di adeguamento al verbale di conferenza paesaggistica sono sintetizzate in apposita relazione esplicativa e comunque hanno riguardato – a cascata – 60 elaborati, che per una più facile individuazione sono opportunamente segnalati nel seguente elenco:

Prog. documento Approvato

modificato

SI NO



COMUNE DI PALAZZUOLO SUL SENIO
Provincia di Firenze

QUADRO CONOSCITIVO

Aspetti fisiografici

- 1 QC.A01.q01 – Oroidrografia – Scala 1:25.000
- 2 QC.A01.q02 – Oroidrografia – Scala 1:25.000
- 3 QC.A01.q03 – Oroidrografia – Scala 1:25.000
- 4 QC.A01.q04 – Oroidrografia – Scala 1:25.000
- 5 QC.A02.q01 – Pendenza dei versanti – Scala 1:25.000
- 6 QC.A02.q02 – Pendenza dei versanti – Scala 1:25.000
- 7 QC.A02.q03 – Pendenza dei versanti– Scala 1:25.000
- 8 QC.A02.q04 – Pendenza dei versanti– Scala 1:25.000
- 9 QC.A03.q01 – Esposizione dei versanti– Scala 1:25.000
- 10 QC.A03.q02 – Esposizione dei versanti– Scala 1:25.000
- 11 QC.A03.q03 – Esposizione dei versanti– Scala 1:25.000
- 12 QC.A03.q04 – Esposizione dei versanti– Scala 1:25.000
- 13 QC.A04.q01 - Assolazione dei versanti– Scala 1:25.000
- 14 QC.A04.q02 - Assolazione dei versanti– Scala 1:25.000
- 15 QC.A04.q03 - Assolazione dei versanti– Scala 1:25.000
- 16 QC.A04.q04 - Assolazione dei versanti– Scala 1:25.000

Aspetti archeologici

- 17 QC.A05.q01 - Carta delle risorse archeologiche – Scala 1:25.000
- 18 QC.A05.q02 - Carta delle risorse archeologiche – Scala 1:25.000
- 19 QC.A05.q03 - Carta delle risorse archeologiche – Scala 1:25.000
- 20 QC.A05.q04 - Carta delle risorse archeologiche – Scala 1:25.000

Aspetti insediativi

- 21 QC.A06.q01 - Processi di territorializzazione – Periodo preistorico e protostorico – Scala 1:25.000
- 22 QC.A06.q02 - Processi di territorializzazione – Periodo preistorico e protostorico – Scala 1:25.000
- 23 QC.A06.q03 - Processi di territorializzazione – Periodo preistorico e protostorico – Scala 1:25.000



COMUNE DI PALAZZUOLO SUL SENIO

Provincia di Firenze

24	QC.A06.q04 - Processi di territorializzazione –Periodo preistorico e protostorico – Scala 1:25.000
25	QC.A07.q01 - Processi di territorializzazione – Periodo etrusco – Scala 1:25.000
26	QC.A07.q02 - Processi di territorializzazione – Periodo etrusco – Scala 1:25.000
27	QC.A07.q03 - Processi di territorializzazione – Periodo etrusco – Scala 1:25.000
28	QC.A07.q04 - Processi di territorializzazione – Periodo etrusco – Scala 1:25.000
29	QC.A08.q01 - Processi di territorializzazione – Periodo romano – Scala 1:25.000
30	QC.A08.q02 - Processi di territorializzazione – Periodo romano – Scala 1:25.000
31	QC.A08.q03 - Processi di territorializzazione – Periodo romano – Scala 1:25.000
32	QC.A08.q04 - Processi di territorializzazione – Periodo romano – Scala 1:25.000
33	QC.A09.q01 - Processi di territorializzazione – Periodo medievale – Scala 1:25.000
34	QC.A09.q02 - Processi di territorializzazione – Periodo medievale – Scala 1:25.000
35	QC.A09.q03 - Processi di territorializzazione – Periodo medievale – Scala 1:25.000
36	QC.A09.q04 - Processi di territorializzazione – Periodo medievale – Scala 1:25.000
37	QC.A10.q01 - Processi di territorializzazione – Periodo ottocentesco – Scala 1:25.000
38	QC.A10.q02 - Processi di territorializzazione – Periodo ottocentesco – Scala 1:25.000
39	QC.A10q.03 - Processi di territorializzazione – Periodo ottocentesco – Scala 1:25.000
40	QC.A10q.04 - Processi di territorializzazione – Periodo ottocentesco – Scala 1:25.000
41	QC.A11.q01 - Processi di territorializzazione – Periodo post bellico – Scala 1:25.000
42	QC.A11.q02 - Processi di territorializzazione – Periodo post bellico – Scala 1:25.000
43	QC.A11.q03 - Processi di territorializzazione – Periodo post bellico – Scala 1:25.000
44	QC.A11.q04 - Processi di territorializzazione – Periodo post bellico – Scala 1:25.000
45	QC.A12.q01 - Carta della visibilità ponderata – Scala 25.000
46	QC.A12.q02 - Carta della visibilità ponderata – Scala 25.000
47	QC.A12.q03 - Carta della visibilità ponderata – Scala 25.000
48	QC.A12.q04 - Carta della visibilità ponderata – Scala 25.000
	Aspetti agroforestali
49	QC.A13.q01 - Uso del suolo al 2016 – Scala 1:10.000
50	QC.A13.q02 - Uso del suolo al 2016 – Scala 1:10.000



COMUNE DI PALAZZUOLO SUL SENIO

Provincia di Firenze

51	QC.A13.q03 - Uso del suolo al 2016 – Scala 1:10.000
52	QC.A13.q04 - Uso del suolo al 2016 – Scala 1:10.000
53	QC.A13.q05 - Uso del suolo al 2016 – Scala 1:10.000
54	QC.A13.q06 - Uso del suolo al 2016 – Scala 1:10.000
55	QC.A13.q07 - Uso del suolo al 2016 – Scala 1:10.000
56	QC.A13.q08 - Uso del suolo al 2016 – Scala 1:10.000
57	QC.A13.q09 - Uso del suolo al 2016 – Scala 1:10.000
58	QC.A13.q10 - Uso del suolo al 2016 – Scala 1:10.000
59	QC.A13.q11 - Uso del suolo al 2016 – Scala 1:10.000
60	QC.A13.q12 - Uso del suolo al 2016 – Scala 1:10.000
61	QC.A13.q13 - Uso del suolo al 2016 – Scala 1:10.000
62	QC.A13.q14 - Uso del suolo al 2016 – Scala 1:10.000
63	QC.A13.q15 - Uso del suolo al 2016 – Scala 1:10.000
64	QC.A13.q16 - Uso del suolo al 2016 – Scala 1:10.000
65	QC.A13.q17 - Uso del suolo al 2016 – Scala 1:10.000
66	QC.A13.q18 - Uso del suolo al 2016 – Scala 1:10.000
67	QC.A13.q19 - Uso del suolo al 2016 – Scala 1:10.000
68	QC.A13.q20 - Uso del suolo al 2016 – Scala 1:10.000
69	QC.A13.q21 - Uso del suolo al 2016 – Scala 1:10.000
70	QC.A13.q22 - Uso del suolo al 2016 – Scala 1:10.000
71	QC.A13.q23 - Uso del suolo al 2016 – Scala 1:10.000
72	QC.A13.q24 - Uso del suolo al 2016 – Scala 1:10.000
73	QC.A13.q25 - Uso del suolo al 2016 – Scala 1:10.000
74	QC.A13.q26 - Uso del suolo al 2016 – Scala 1:10.000
75	QC.A13.q27 - Uso del suolo al 2016 – Scala 1:10.000
76	QC.A13.q28- Uso del suolo al 2016 – Scala 1:10.000
77	QC.A13.q29- Uso del suolo al 2016 – Scala 1:10.000
78	QC.A13.q30- Uso del suolo al 2016 – Scala 1:10.000
79	QC.A13.q31 - Uso del suolo al 2016 – Scala 1:10.000



COMUNE DI PALAZZUOLO SUL SENIO
Provincia di Firenze

80	QC.A13.q32 - Uso del suolo al 2016 – Scala 1:10.000
81	QC.A13.q33 - Uso del suolo al 2016 – Scala 1:10.000
82	QC.A13.q34 - Uso del suolo al 2016 – Scala 1:10.000
83	QC.A13.q35 - Uso del suolo al 2016 – Scala 1:10.000
84	QC.A13.q36 - Uso del suolo al 2016 – Scala 1:10.000
85	QC.A13.q37 - Uso del suolo al 2016 – Scala 1:10.000
86	QC.A14.q01 - Assetti agroforestali – Scala 1:10.000
87	QC.A14.q02 - Assetti agroforestali – Scala 1:10.000
88	QC.A14.q03 - Assetti agroforestali – Scala 1:10.000
89	QC.A14.q04 - Assetti agroforestali – Scala 1:10.000
90	QC.A14.q05 - Assetti agroforestali – Scala 1:10.000
91	QC.A14.q06 - Assetti agroforestali – Scala 1:10.000
92	QC.A14.q07 - Assetti agroforestali – Scala 1:10.000
93	QC.A14.q08 - Assetti agroforestali – Scala 1:10.000
94	QC.A14.q09 - Assetti agroforestali – Scala 1:10.000
95	QC.A14.q10 - Assetti agroforestali – Scala 1:10.000
96	QC.A14.q11 - Assetti agroforestali – Scala 1:10.000
97	QC.A14.q12 - Assetti agroforestali – Scala 1:10.000
98	QC.A14.q13 - Assetti agroforestali – Scala 1:10.000
99	QC.A14.q14 - Assetti agroforestali – Scala 1:10.000
100	QC.A14.q15 - Assetti agroforestali – Scala 1:10.000
101	QC.A14.q16 - Assetti agroforestali – Scala 1:10.000
102	QC.A14.q17 - Assetti agroforestali – Scala 1:10.000
103	QC.A14.q18 - Assetti agroforestali – Scala 1:10.000
104	QC.A14.q19 - Assetti agroforestali – Scala 1:10.000
105	QC.A14.q20 - Assetti agroforestali – Scala 1:10.000
106	QC.A14.q21 - Assetti agroforestali – Scala 1:10.000
107	QC.A14.q22 - Assetti agroforestali – Scala 1:10.000
108	QC.A14.q23 - Assetti agroforestali – Scala 1:10.000



COMUNE DI PALAZZUOLO SUL SENIO
Provincia di Firenze

109	QC.A14.q24 - Assetti agroforestali – Scala 1:10.000	
110	QC.A14.q25 - Assetti agroforestali – Scala 1:10.000	
111	QC.A14.q26 - Assetti agroforestali – Scala 1:10.000	
112	QC.A14.q27 - Assetti agroforestali – Scala 1:10.000	
113	QC.A14.q28 - Assetti agroforestali – Scala 1:10.000	
114	QC.A14.q29 - Assetti agroforestali – Scala 1:10.000	
115	QC.A14.q30 - Assetti agroforestali – Scala 1:10.000	
116	QC.A14.q31 - Assetti agroforestali – Scala 1:10.000	
117	QC.A14.q32 - Assetti agroforestali – Scala 1:10.000	
118	QC.A14.q33 - Assetti agroforestali – Scala 1:10.000	
119	QC.A14.q34 - Assetti agroforestali – Scala 1:10.000	
120	QC.A14.q35 - Assetti agroforestali – Scala 1:10.000	
121	QC.A14.q36 - Assetti agroforestali – Scala 1:10.000	
122	QC.A14.q37 - Assetti agroforestali – Scala 1:10.000	
	QC. Beni Culturali e aree naturali protette	
123	QC.A15.q01 - Beni culturali e paesaggistici – Scala 1:10.000	1
124	QC.A15.q02 - Beni culturali e paesaggistici – Scala 1:10.000	2
125	QC.A15.q03 - Beni culturali e paesaggistici – Scala 1:10.000	3
126	QC.A15.q04 - Beni culturali e paesaggistici – Scala 1:10.000	4
127	QC.A15.q05 - Beni culturali e paesaggistici – Scala 1:10.000	5
128	QC.A15.q06 - Beni culturali e paesaggistici – Scala 1:10.000	6
129	QC.A15.q07 - Beni culturali e paesaggistici – Scala 1:10.000	7
130	QC.A15.q08 - Beni culturali e paesaggistici – Scala 1:10.000	8
131	QC.A15.q09 - Beni culturali e paesaggistici – Scala 1:10.000	9
132	QC.A15.q10 - Beni culturali e paesaggistici – Scala 1:10.000	10
133	QC.A15.q11 - Beni culturali e paesaggistici – Scala 1:10.000	11
134	QC.A15.q12 - Beni culturali e paesaggistici – Scala 1:10.000	12
135	QC.A15.q13 - Beni culturali e paesaggistici – Scala 1:10.000	13
136	QC.A15.q14 - Beni culturali e paesaggistici – Scala 1:10.000	14



COMUNE DI PALAZZUOLO SUL SENIO
Provincia di Firenze

137	QC.A15.q15 - Beni culturali e paesaggistici – Scala 1:10.000	15
138	QC.A15.q16 - Beni culturali e paesaggistici – Scala 1:10.000	16
139	QC.A15.q17 - Beni culturali e paesaggistici – Scala 1:10.000	17
140	QC.A15.q18 - Beni culturali e paesaggistici – Scala 1:10.000	18
141	QC.A15.q19 - Beni culturali e paesaggistici – Scala 1:10.000	19
142	QC.A15.q20 - Beni culturali e paesaggistici – Scala 1:10.000	20
143	QC.A15.q21 - Beni culturali e paesaggistici – Scala 1:10.000	21
144	QC.A15.q22 - Beni culturali e paesaggistici – Scala 1:10.000	22
145	QC.A15.q23 - Beni culturali e paesaggistici – Scala 1:10.000	23
146	QC.A15.q24 - Beni culturali e paesaggistici – Scala 1:10.000	24
147	QC.A15.q25 - Beni culturali e paesaggistici – Scala 1:10.000	25
148	QC.A15.q26 - Beni culturali e paesaggistici – Scala 1:10.000	26
149	QC.A15.q27 - Beni culturali e paesaggistici – Scala 1:10.000	27
150	QC.A15.q28 - Beni culturali e paesaggistici – Scala 1:10.000	28
151	QC.A15.q29 - Beni culturali e paesaggistici – Scala 1:10.000	29
152	QC.A15.q30 - Beni culturali e paesaggistici – Scala 1:10.000	30
153	QC.A15.q31 - Beni culturali e paesaggistici – Scala 1:10.000	31
154	QC.A15.q32 - Beni culturali e paesaggistici – Scala 1:10.000	32
155	QC.A15.q33 - Beni culturali e paesaggistici – Scala 1:10.000	33
156	QC.A15.q34 - Beni culturali e paesaggistici – Scala 1:10.000	34
157	QC.A15.q35 - Beni culturali e paesaggistici – Scala 1:10.000	35
158	QC.A15.q36 - Beni culturali e paesaggistici – Scala 1:10.000	36
159	QC.A15.q37 - Beni culturali e paesaggistici – Scala 1:10.000	37
160	QC.A15.1 – Elenco beni culturali, spazi pubblici di potenziale interesse storico artistico	38
161	QC.A16.q01 - Aree naturali protette – Scala 1:10.000	
162	QC.A16.q02 - Aree naturali protette – Scala 1:10.000	
163	QC.A16.q03 - Aree naturali protette – Scala 1:10.000	
164	QC.A16.q04 - Aree naturali protette – Scala 1:10.000	
165	QC.A16.q05 - Aree naturali protette – Scala 1:10.000	



COMUNE DI PALAZZUOLO SUL SENIO
Provincia di Firenze

166	QC.A16.q06 - Aree naturali protette – Scala 1:10.000
167	QC.A16.q07 - Aree naturali protette – Scala 1:10.000
168	QC.A16.q08 - Aree naturali protette – Scala 1:10.000
169	QC.A16.q09 - Aree naturali protette – Scala 1:10.000
170	QC.A16.q10 - Aree naturali protette – Scala 1:10.000
171	QC.A16.q11 - Aree naturali protette – Scala 1:10.000
172	QC.A16.q12 - Aree naturali protette – Scala 1:10.000
173	QC.A16.q13 - Aree naturali protette – Scala 1:10.000
174	QC.A16.q14 - Aree naturali protette – Scala 1:10.000
175	QC.A16.q15 - Aree naturali protette – Scala 1:10.000
176	QC.A16.q16 - Aree naturali protette – Scala 1:10.000
177	QC.A16.q17 - Aree naturali protette – Scala 1:10.000
178	QC.A16.q18 - Aree naturali protette – Scala 1:10.000
179	QC.A16.q19 - Aree naturali protette – Scala 1:10.000
180	QC.A16.q20 - Aree naturali protette – Scala 1:10.000
181	QC.A16.q21 - Aree naturali protette – Scala 1:10.000
182	QC.A16.q22 - Aree naturali protette – Scala 1:10.000
183	QC.A16.q23 - Aree naturali protette – Scala 1:10.000
184	QC.A16.q24 - Aree naturali protette – Scala 1:10.000
185	QC.A16.q25 - Aree naturali protette – Scala 1:10.000
186	QC.A16.q26 - Aree naturali protette – Scala 1:10.000
187	QC.A16.q27 - Aree naturali protette – Scala 1:10.000
188	QC.A16.q28 - Aree naturali protette – Scala 1:10.000
189	QC.A16.q29 - Aree naturali protette – Scala 1:10.000
190	QC.A16.q30 - Aree naturali protette – Scala 1:10.000
191	QC.A16.q31 - Aree naturali protette – Scala 1:10.000
192	QC.A16.q32 - Aree naturali protette – Scala 1:10.000
193	QC.A16.q33 - Aree naturali protette – Scala 1:10.000
194	QC.A16.q34 - Aree naturali protette – Scala 1:10.000



COMUNE DI PALAZZUOLO SUL SENIO

Provincia di Firenze

- 195 QC.A16.q35 - Aree naturali protette – Scala 1:10.000
- 196 QC.A16.q36 - Aree naturali protette – Scala 1:10.000
- 197 QC.A16.q37 - Aree naturali protette – Scala 1:10.000

Aspetti geologici, idraulici e sismici

- 198 QC.B01.q01 - Carta geologica - Scala 1:10.000
- 199 QC.B01.q02 - Carta geologica - Scala 1:10.000
- 200 QC.B01.q03 - Carta geologica - Scala 1:10.000
- 201 QC.B01.q04 - Carta geologica - Scala 1:10.000
- 202 QC.B01.q05 - Carta geologica - Scala 1:10.000
- 203 QC.B01.q06 - Carta geologica - Scala 1:10.000
- 204 QC.B01.q07 - Carta geologica - Scala 1:10.000
- 205 QC.B01.q08 - Carta geologica - Scala 1:10.000
- 206 QC.B01.q09 - Carta geologica - Scala 1:10.000
- 207 QC.B01.q10 - Carta geologica - Scala 1:10.000
- 208 QC.B01.q11 - Carta geologica - Scala 1:10.000
- 209 QC.B01.q12 - Carta geologica - Scala 1:10.000
- 210 QC.B01.q13 - Carta geologica - Scala 1:10.000
- 211 QC.B01.q14 - Carta geologica - Scala 1:10.000
- 212 QC.B01.q15 - Carta geologica - Scala 1:10.000
- 213 QC.B01.q16 - Carta geologica - Scala 1:10.000
- 214 QC.B01.q17 - Carta geologica - Scala 1:10.000
- 215 QC.B01.q18 - Carta geologica - Scala 1:10.000
- 216 QC.B01.q19 - Carta geologica - Scala 1:10.000
- 217 QC.B01.q20 - Carta geologica - Scala 1:10.000
- 218 QC.B01.q21 - Carta geologica - Scala 1:10.000
- 219 QC.B01.q22 - Carta geologica - Scala 1:10.000
- 220 QC.B01.q23 - Carta geologica - Scala 1:10.000
- 221 QC.B01.q24 - Carta geologica - Scala 1:10.000
- 222 QC.B01.q25 - Carta geologica - Scala 1:10.000



COMUNE DI PALAZZUOLO SUL SENIO
Provincia di Firenze

223	QC.B01.q26 - Carta geologica - Scala 1:10.000
224	QC.B01.q27 - Carta geologica - Scala 1:10.000
225	QC.B01.q28 - Carta geologica - Scala 1:10.000
226	QC.B01.q29 - Carta geologica - Scala 1:10.000
227	QC.B01.q30 - Carta geologica - Scala 1:10.000
228	QC.B01.q31 - Carta geologica - Scala 1:10.000
229	QC.B01.q32 - Carta geologica - Scala 1:10.000
230	QC.B01.q33 - Carta geologica - Scala 1:10.000
231	QC.B01.q34 - Carta geologica - Scala 1:10.000
232	QC.B01.q35 - Carta geologica - Scala 1:10.000
233	QC.B01.q36 - Carta geologica - Scala 1:10.000
234	QC.B01.q37 - Carta geologica - Scala 1:10.000
235	QC.B02.q01 - Carta geomorfologica - Scala 1:10.000
236	QC.B02.q02 - Carta geomorfologica - Scala 1:10.000
237	QC.B02.q03 - Carta geomorfologica - Scala 1:10.000
238	QC.B02.q04 - Carta geomorfologica - Scala 1:10.000
239	QC.B02.q05 - Carta geomorfologica - Scala 1:10.000
240	QC.B02.q06 - Carta geomorfologica - Scala 1:10.000
241	QC.B02.q07 - Carta geomorfologica - Scala 1:10.000
242	QC.B02.q08 - Carta geomorfologica - Scala 1:10.000
243	QC.B02.q09 - Carta geomorfologica - Scala 1:10.000
244	QC.B02.q10 - Carta geomorfologica - Scala 1:10.000
245	QC.B02.q11 - Carta geomorfologica - Scala 1:10.000
246	QC.B02.q12 - Carta geomorfologica - Scala 1:10.000
247	QC.B02.q13 - Carta geomorfologica - Scala 1:10.000
248	QC.B02.q14 - Carta geomorfologica - Scala 1:10.000
249	QC.B02.q15 - Carta geomorfologica - Scala 1:10.000
250	QC.B02.q16 - Carta geomorfologica - Scala 1:10.000
251	QC.B02.q17 - Carta geomorfologica - Scala 1:10.000



COMUNE DI PALAZZUOLO SUL SENIO

Provincia di Firenze

252	QC.B02.q18 - Carta geomorfologica - Scala 1:10.000
253	QC.B02.q19 - Carta geomorfologica - Scala 1:10.000
254	QC.B02.q20 - Carta geomorfologica - Scala 1:10.000
255	QC.B02.q21 - Carta geomorfologica - Scala 1:10.000
256	QC.B02.q22 - Carta geomorfologica - Scala 1:10.000
257	QC.B02.q23 - Carta geomorfologica - Scala 1:10.000
258	QC.B02.q24 - Carta geomorfologica - Scala 1:10.000
259	QC.B02.q25 - Carta geomorfologica - Scala 1:10.000
260	QC.B02.q26 - Carta geomorfologica - Scala 1:10.000
261	QC.B02.q27 - Carta geomorfologica - Scala 1:10.000
262	QC.B02.q28 - Carta geomorfologica - Scala 1:10.000
263	QC.B02.q29 - Carta geomorfologica - Scala 1:10.000
264	QC.B02.q30 - Carta geomorfologica - Scala 1:10.000
265	QC.B02.q31 - Carta geomorfologica - Scala 1:10.000
266	QC.B02.q32 - Carta geomorfologica - Scala 1:10.000
267	QC.B02.q33 - Carta geomorfologica - Scala 1:10.000
268	QC.B02.q34 - Carta geomorfologica - Scala 1:10.000
269	QC.B02.q35 - Carta geomorfologica - Scala 1:10.000
270	QC.B02.q36 - Carta geomorfologica - Scala 1:10.000
271	QC.B02.q37 - Carta geomorfologica - Scala 1:10.000
272	QC.B03.q01 - Carta geologico-tecnica e dei dati di base - Scala 1:10.000
273	QC.B03.q02 - Carta geologico-tecnica e dei dati di base - Scala 1:10.000
274	QC.B03.q03 - Carta geologico-tecnica e dei dati di base - Scala 1:10.000
275	QC.B03.q04 - Carta geologico-tecnica e dei dati di base - Scala 1:10.000
276	QC.B03.q05 - Carta geologico-tecnica e dei dati di base - Scala 1:10.000
277	QC.B03.q06 - Carta geologico-tecnica e dei dati di base - Scala 1:10.000
278	QC.B03.q07 - Carta geologico-tecnica e dei dati di base - Scala 1:10.000
279	QC.B03.q08 - Carta geologico-tecnica e dei dati di base - Scala 1:10.000
280	QC.B03.q09 - Carta geologico-tecnica e dei dati di base - Scala 1:10.000



COMUNE DI PALAZZUOLO SUL SENIO
Provincia di Firenze

281	QC.B03.q10 - Carta geologico-tecnica e dei dati di base - Scala 1:10.000
282	QC.B03.q11 - Carta geologico-tecnica e dei dati di base - Scala 1:10.000
283	QC.B03.q12 - Carta geologico-tecnica e dei dati di base - Scala 1:10.000
284	QC.B03.q13 - Carta geologico-tecnica e dei dati di base - Scala 1:10.000
285	QC.B03.q14 - Carta geologico-tecnica e dei dati di base - Scala 1:10.000
286	QC.B03.q15 - Carta geologico-tecnica e dei dati di base - Scala 1:10.000
287	QC.B03.q16 - Carta geologico-tecnica e dei dati di base - Scala 1:10.000
288	QC.B03.q17 - Carta geologico-tecnica e dei dati di base - Scala 1:10.000
289	QC.B03.q18 - Carta geologico-tecnica e dei dati di base - Scala 1:10.000
290	QC.B03.q19 - Carta geologico-tecnica e dei dati di base - Scala 1:10.000
291	QC.B03.q20 - Carta geologico-tecnica e dei dati di base - Scala 1:10.000
292	QC.B03.q21 - Carta geologico-tecnica e dei dati di base - Scala 1:10.000
293	QC.B03.q22 - Carta geologico-tecnica e dei dati di base - Scala 1:10.000
294	QC.B03.q23 - Carta geologico-tecnica e dei dati di base - Scala 1:10.000
295	QC.B03.q24 - Carta geologico-tecnica e dei dati di base - Scala 1:10.000
296	QC.B03.q25 - Carta geologico-tecnica e dei dati di base - Scala 1:10.000
297	QC.B03.q26 - Carta geologico-tecnica e dei dati di base - Scala 1:10.000
298	QC.B03.q27 - Carta geologico-tecnica e dei dati di base - Scala 1:10.000
299	QC.B03.q28 - Carta geologico-tecnica e dei dati di base - Scala 1:10.000
300	QC.B03.q29 - Carta geologico-tecnica e dei dati di base - Scala 1:10.000
301	QC.B03.q30 - Carta geologico-tecnica e dei dati di base - Scala 1:10.000
302	QC.B03.q31 - Carta geologico-tecnica e dei dati di base - Scala 1:10.000
303	QC.B03.q32 - Carta geologico-tecnica e dei dati di base - Scala 1:10.000
304	QC.B03.q33 - Carta geologico-tecnica e dei dati di base - Scala 1:10.000
305	QC.B03.q34 - Carta geologico-tecnica e dei dati di base - Scala 1:10.000
306	QC.B03.q35 - Carta geologico-tecnica e dei dati di base - Scala 1:10.000
307	QC.B03.q36 - Carta geologico-tecnica e dei dati di base - Scala 1:10.000
308	QC.B03.q37 - Carta geologico-tecnica e dei dati di base - Scala 1:10.000
309	QC.B03 - Atlante dei dati di base – Scala 1:10.000



COMUNE DI PALAZZUOLO SUL SENIO

Provincia di Firenze

- | | |
|-----|--|
| 310 | QC.B04.q01 - Carta della tutela della risorsa idrogeologica - Scala 1:25.000 |
| 311 | QC.B04.q02 - Carta della tutela della risorsa idrogeologica - Scala 1:25.000 |
| 312 | QC.B04.q03 - Carta della tutela della risorsa idrogeologica - Scala 1:25.000 |
| 313 | QC.B04.q04 - Carta della tutela della risorsa idrogeologica - Scala 1:25.000 |
| 314 | QC.B05 – Carta delle mesozonazione sismica del bacino del Mugello - Scala 1:25.000 |
| 315 | QC.B06.q01 – Carta della microzonazione sismica - Scala 1:10.000 |
| 316 | QC.B06.q02 – Carta della microzonazione sismica - Scala 1:10.000 |
| 317 | QC.B06.q03 – Carta della microzonazione sismica - Scala 1:10.000 |
| 318 | QC.B06.q04 – Carta della microzonazione sismica - Scala 1:10.000 |
| 319 | QC.B06.q05 – Carta della microzonazione sismica - Scala 1:10.000 |
| 320 | QC.B06.q06 – Carta della microzonazione sismica - Scala 1:10.000 |
| 321 | QC.B06.q08 – Carta della microzonazione sismica - Scala 1:10.000 |
| 322 | QC.B06.q10 – Carta della microzonazione sismica - Scala 1:10.000 |
| 323 | QC.B06.q12 – Carta della microzonazione sismica - Scala 1:10.000 |
| 324 | QC.B06.q13 – Carta della microzonazione sismica - Scala 1:10.000 |
| 325 | QC.B06.q14 – Carta della microzonazione sismica - Scala 1:10.000 |
| 326 | QC.B06.q15 – Carta della microzonazione sismica - Scala 1:10.000 |
| 327 | QC.B06.q16 – Carta della microzonazione sismica - Scala 1:10.000 |
| 328 | QC.B06.q17 – Carta della microzonazione sismica - Scala 1:10.000 |
| 329 | QC.B06.q18 – Carta della microzonazione sismica - Scala 1:10.000 |
| 330 | QC.B06.q19 – Carta della microzonazione sismica - Scala 1:10.000 |
| 331 | QC.B06.q20 – Carta della microzonazione sismica - Scala 1:10.000 |
| 332 | - Appendice 3 - Studi di Microzonazione sismica NO |
| 333 | - Appendice 4 - Dati geologici e geofisici di base NO |
| | Aspetti energetici del territorio |
| 334 | QC.C01 – Quadro dei consumi energetici - Infografica |
| 335 | QC.C02.q01 – Sistema delle infrastrutture Nord-Est – Scala 1:25.000 |
| 336 | QC.C02.q02 – Sistema delle infrastrutture Sud-Est – Scala 1:25.000 |
| 337 | QC.C02.q03 – Sistema delle infrastrutture Nord-Ovest – Scala 1:25.000 |



COMUNE DI PALAZZUOLO SUL SENIO

Provincia di Firenze

- 338 QC.C02.q04 – Sistema delle infrastrutture Sud-Ovest – Scala 1:25.000
- 339 QC.C03.q01 – Sistema insediativo Nord-Est – Scala 1:25.000
- 340 QC.C03.q02 – Sistema insediativo Sud-Est – Scala 1:25.000
- 341 QC.C03.q03 – Sistema insediativo Nord-Ovest – Scala 1:25.000
- 342 QC.C03.q04 – Sistema insediativo Sud-Ovest – Scala 1:25.000
- 343 QC.C04.01 – Sistema dei vincoli eolico – Scala 1:50.000
- 344 QC.C04.02 – Sistema dei vincoli biomasse – Scala 1:50.000
- 345 QC.C04.03 – Sistema dei vincoli fotovoltaico – Scala 1:50.000

La rete infrastrutturale

- 346 QC.D01 – Inquadramento della rete infrastrutturale – Scala 1:50.000

STATUTO DEL TERRITORIO

- 347 STA.A01.q01 - Struttura territoriale idro-geomorfologica – Scala 1:25.000
- 348 STA.A01.q02 - Struttura territoriale idro-geomorfologica – Scala 1:25.000
- 349 STA.A01.q03 - Struttura territoriale idro-geomorfologica – Scala 1:25.000
- 350 STA.A01.q04 - Struttura territoriale idro-geomorfologica – Scala 1:25.000
- 351 STA.A02.q01 - Struttura territoriale ecosistemica – Scala 1:10.000
- 352 STA.A02.q02 - Struttura territoriale ecosistemica – Scala 1:10.000
- 353 STA.A02.q03 - Struttura territoriale ecosistemica – Scala 1:10.000
- 354 STA.A02.q04 - Struttura territoriale ecosistemica – Scala 1:10.000
- 355 STA.A02.q05 - Struttura territoriale ecosistemica – Scala 1:10.000
- 356 STA.A02.q06 - Struttura territoriale ecosistemica – Scala 1:10.000
- 357 STA.A02.q07 - Struttura territoriale ecosistemica – Scala 1:10.000
- 358 STA.A02.q08 - Struttura territoriale ecosistemica – Scala 1:10.000
- 359 STA.A02.q09 - Struttura territoriale ecosistemica – Scala 1:10.000
- 360 STA.A02.q10 - Struttura territoriale ecosistemica – Scala 1:10.000
- 361 STA.A02.q11 - Struttura territoriale ecosistemica – Scala 1:10.000
- 362 STA.A02.q12 - Struttura territoriale ecosistemica – Scala 1:10.000
- 363 STA.A02.q13 - Struttura territoriale ecosistemica – Scala 1:10.000
- 364 STA.A02.q14 - Struttura territoriale ecosistemica – Scala 1:10.000



COMUNE DI PALAZZUOLO SUL SENIO

Provincia di Firenze

365	STA.A02.q15 - Struttura territoriale ecosistemica – Scala 1:10.000		
366	STA.A02.q16 - Struttura territoriale ecosistemica – Scala 1:10.000		
367	STA.A02.q17 - Struttura territoriale ecosistemica – Scala 1:10.000		
368	STA.A02.q18 - Struttura territoriale ecosistemica – Scala 1:10.000		
369	STA.A02.q19 - Struttura territoriale ecosistemica – Scala 1:10.000		
370	STA.A02.q20 - Struttura territoriale ecosistemica – Scala 1:10.000		
371	STA.A02.q21 - Struttura territoriale ecosistemica – Scala 1:10.000	40	
372	STA.A02.q22 - Struttura territoriale ecosistemica – Scala 1:10.000		
373	STA.A02.q23 - Struttura territoriale ecosistemica – Scala 1:10.000		
374	STA.A02.q24 - Struttura territoriale ecosistemica – Scala 1:10.000		
375	STA.A02.q25 - Struttura territoriale ecosistemica – Scala 1:10.000	41	
376	STA.A02.q26 - Struttura territoriale ecosistemica – Scala 1:10.000		
377	STA.A02.q27 - Struttura territoriale ecosistemica – Scala 1:10.000		
378	STA.A02.q28 - Struttura territoriale ecosistemica – Scala 1:10.000		
379	STA.A02.q29 - Struttura territoriale ecosistemica – Scala 1:10.000		
380	STA.A02.q30 - Struttura territoriale ecosistemica – Scala 1:10.000	42	
381	STA.A02.q31 - Struttura territoriale ecosistemica – Scala 1:10.000		
382	STA.A02.q32 - Struttura territoriale ecosistemica – Scala 1:10.000		
383	STA.A02.q33 - Struttura territoriale ecosistemica – Scala 1:10.000		
384	STA.A02.q34 - Struttura territoriale ecosistemica – Scala 1:10.000		
385	STA.A02.q35 - Struttura territoriale ecosistemica – Scala 1:10.000		
386	STA.A02.q36 - Struttura territoriale ecosistemica – Scala 1:10.000		
387	STA.A02.q37 - Struttura territoriale ecosistemica – Scala 1:10.000		
388	STA.A03.q01 - Struttura territoriale insediativa – Scala 1:25.000	43	
389	STA.A03.q02 - Struttura territoriale insediativa – Scala 1:25.000		
390	STA.A03.q03 - Struttura territoriale insediativa – Scala 1:25.000	44	
391	STA.A03.q04 - Struttura territoriale insediativa – Scala 1:25.000	45	
392	STA.A04.q01 - Struttura territoriale agro-forestale – Scala 1:10.000	46	
393	STA.A04.q02 - Struttura territoriale agro-forestale – Scala 1:10.000		



COMUNE DI PALAZZUOLO SUL SENIO

Provincia di Firenze

394	STA.A04.q03 - Struttura territoriale agro-forestale – Scala 1:10.000
395	STA.A04.q04 - Struttura territoriale agro-forestale – Scala 1:10.000
396	STA.A04.q05 - Struttura territoriale agro-forestale – Scala 1:10.000
397	STA.A04.q06 - Struttura territoriale agro-forestale – Scala 1:10.000
398	STA.A04.q07 - Struttura territoriale agro-forestale – Scala 1:10.000
399	STA.A04.q08 - Struttura territoriale agro-forestale – Scala 1:10.000
400	STA.A04.q09 - Struttura territoriale agro-forestale – Scala 1:10.000
401	STA.A04.q10 - Struttura territoriale agro-forestale – Scala 1:10.000
402	STA.A04.q11 - Struttura territoriale agro-forestale – Scala 1:10.000
403	STA.A04.q12 - Struttura territoriale agro-forestale – Scala 1:10.000
404	STA.A04.q13 - Struttura territoriale agro-forestale – Scala 1:10.000
405	STA.A04.q14 - Struttura territoriale agro-forestale – Scala 1:10.000
406	STA.A04.q15 - Struttura territoriale agro-forestale – Scala 1:10.000
407	STA.A04.q16 - Struttura territoriale agro-forestale – Scala 1:10.000
408	STA.A04.q17 - Struttura territoriale agro-forestale – Scala 1:10.000
409	STA.A04.q18 - Struttura territoriale agro-forestale – Scala 1:10.000
410	STA.A04.q19 - Struttura territoriale agro-forestale – Scala 1:10.000
411	STA.A04.q20 - Struttura territoriale agro-forestale – Scala 1:10.000
412	STA.A04.q21 - Struttura territoriale agro-forestale – Scala 1:10.000
413	STA.A04.q22 - Struttura territoriale agro-forestale – Scala 1:10.000
414	STA.A04.q23 - Struttura territoriale agro-forestale – Scala 1:10.000
415	STA.A04.q24 - Struttura territoriale agro-forestale – Scala 1:10.000
416	STA.A04.q25 - Struttura territoriale agro-forestale – Scala 1:10.000
417	STA.A04.q26 - Struttura territoriale agro-forestale – Scala 1:10.000
418	STA.A04.q27 - Struttura territoriale agro-forestale – Scala 1:10.000
419	STA.A04.q28 - Struttura territoriale agro-forestale – Scala 1:10.000
420	STA.A04.q29 - Struttura territoriale agro-forestale – Scala 1:10.000
421	STA.A04.q30 - Struttura territoriale agro-forestale – Scala 1:10.000
422	STA.A04.q31 - Struttura territoriale agro-forestale – Scala 1:10.000

47

48

49



COMUNE DI PALAZZUOLO SUL SENIO

Provincia di Firenze

423	STA.A04.q32 - Struttura territoriale agro-forestale – Scala 1:10.000
424	STA.A04.q33 - Struttura territoriale agro-forestale – Scala 1:10.000
425	STA.A04.q34 - Struttura territoriale agro-forestale – Scala 1:10.000
426	STA.A04.q35 - Struttura territoriale agro-forestale – Scala 1:10.000
427	STA.A04.q36 - Struttura territoriale agro-forestale – Scala 1:10.000
428	STA.A04.q37 - Struttura territoriale agro-forestale – Scala 1:10.000
429	STA.A05.q01 - Criticità territoriali – Scala 1:10.000
430	STA.A05.q02 - Criticità territoriali – Scala 1:10.000
431	STA.A05.q03 - Criticità territoriali – Scala 1:10.000
432	STA.A05.q04 - Criticità territoriali – Scala 1:10.000
433	STA.A05.q05 - Criticità territoriali – Scala 1:10.000
434	STA.A05.q06 - Criticità territoriali – Scala 1:10.000
435	STA.A05.q07 - Criticità territoriali – Scala 1:10.000
436	STA.A05.q08 - Criticità territoriali – Scala 1:10.000
437	STA.A05.q09 - Criticità territoriali – Scala 1:10.000
438	STA.A05.q10 - Criticità territoriali – Scala 1:10.000
439	STA.A05.q11 - Criticità territoriali – Scala 1:10.000
440	STA.A05.q12 - Criticità territoriali – Scala 1:10.000
441	STA.A05.q13 - Criticità territoriali – Scala 1:10.000
442	STA.A05.q14 - Criticità territoriali – Scala 1:10.000
443	STA.A05.q15 - Criticità territoriali – Scala 1:10.000
444	STA.A05.q16 - Criticità territoriali – Scala 1:10.000
445	STA.A05.q17 - Criticità territoriali – Scala 1:10.000
446	STA.A05.q18 - Criticità territoriali – Scala 1:10.000
447	STA.A05.q19 - Criticità territoriali – Scala 1:10.000
448	STA.A05.q20 - Criticità territoriali – Scala 1:10.000
449	STA.A05.q21 - Criticità territoriali – Scala 1:10.000
450	STA.A05.q22 - Criticità territoriali – Scala 1:10.000
451	STA.A05.q23 - Criticità territoriali – Scala 1:10.000



COMUNE DI PALAZZUOLO SUL SENIO

Provincia di Firenze

452	STA.A05.q24 - Criticità territoriali – Scala 1:10.000
453	STA.A05.q25 - Criticità territoriali – Scala 1:10.000
454	STA.A05.q26 - Criticità territoriali – Scala 1:10.000
455	STA.A05.q27 - Criticità territoriali – Scala 1:10.000
456	STA.A05.q28 - Criticità territoriali – Scala 1:10.000
457	STA.A05.q29 - Criticità territoriali – Scala 1:10.000
458	STA.A05.q30 - Criticità territoriali – Scala 1:10.000
459	STA.A05.q31 - Criticità territoriali – Scala 1:10.000
460	STA.A05.q32 - Criticità territoriali – Scala 1:10.000
461	STA.A05.q33 - Criticità territoriali – Scala 1:10.000
462	STA.A05.q34 - Criticità territoriali – Scala 1:10.000
463	STA.A05.q35 - Criticità territoriali – Scala 1:10.000
464	STA.A05.q36 - Criticità territoriali – Scala 1:10.000
465	STA.A05.q37 - Criticità territoriali – Scala 1:10.000
466	STA.A06.q01 - Patrimonio territoriale – Scala 1:10.000
467	STA.A06.q02 - Patrimonio territoriale – Scala 1:10.000
468	STA.A06.q03 - Patrimonio territoriale – Scala 1:10.000
469	STA.A06.q04 - Patrimonio territoriale – Scala 1:10.000
470	STA.A06.q05 - Patrimonio territoriale – Scala 1:10.000
471	STA.A06.q06 - Patrimonio territoriale – Scala 1:10.000
472	STA.A06.q07 - Patrimonio territoriale – Scala 1:10.000
473	STA.A06.q08 - Patrimonio territoriale – Scala 1:10.000
474	STA.A06.q09 - Patrimonio territoriale – Scala 1:10.000
475	STA.A06.q10 - Patrimonio territoriale – Scala 1:10.000
476	STA.A06.q11 - Patrimonio territoriale – Scala 1:10.000
477	STA.A06.q12 - Patrimonio territoriale – Scala 1:10.000
478	STA.A06.q13 - Patrimonio territoriale – Scala 1:10.000
479	STA.A06.q14 - Patrimonio territoriale – Scala 1:10.000
480	STA.A06.q15 - Patrimonio territoriale – Scala 1:10.000



COMUNE DI PALAZZUOLO SUL SENIO

Provincia di Firenze

481	STA.A06.q16 - Patrimonio territoriale – Scala 1:10.000	
482	STA.A06.q17 - Patrimonio territoriale – Scala 1:10.000	
483	STA.A06.q18 - Patrimonio territoriale – Scala 1:10.000	
484	STA.A06.q19 - Patrimonio territoriale – Scala 1:10.000	
485	STA.A06.q20 - Patrimonio territoriale – Scala 1:10.000	
486	STA.A06.q21 - Patrimonio territoriale – Scala 1:10.000	
487	STA.A06.q22 - Patrimonio territoriale – Scala 1:10.000	
488	STA.A06.q23 - Patrimonio territoriale – Scala 1:10.000	
489	STA.A06.q24 - Patrimonio territoriale – Scala 1:10.000	
490	STA.A06.q25 - Patrimonio territoriale – Scala 1:10.000	51
491	STA.A06.q26 - Patrimonio territoriale – Scala 1:10.000	
492	STA.A06.q27 - Patrimonio territoriale – Scala 1:10.000	
493	STA.A06.q28 - Patrimonio territoriale – Scala 1:10.000	
494	STA.A06.q29 - Patrimonio territoriale – Scala 1:10.000	
495	STA.A06.q30 - Patrimonio territoriale – Scala 1:10.000	52
496	STA.A06.q31 - Patrimonio territoriale – Scala 1:10.000	
497	STA.A06.q32 - Patrimonio territoriale – Scala 1:10.000	
498	STA.A06.q33 - Patrimonio territoriale – Scala 1:10.000	
499	STA.A06.q34 - Patrimonio territoriale – Scala 1:10.000	
500	STA.A06.q35 - Patrimonio territoriale – Scala 1:10.000	
501	STA.A06.q36 - Patrimonio territoriale – Scala 1:10.000	
502	STA.A06.q37 - Patrimonio territoriale – Scala 1:10.000	
503	STA.A07.q01 - Territorio urbanizzato e territorio rurale – Scala 1:10.000	53
504	STA.A07.q02 - Territorio urbanizzato e territorio rurale – Scala 1:10.000	
505	STA.A07.q03 - Territorio urbanizzato e territorio rurale – Scala 1:10.000	
506	STA.A07.q04 - Territorio urbanizzato e territorio rurale – Scala 1:10.000	
507	STA.A07.q05 - Territorio urbanizzato e territorio rurale – Scala 1:10.000	
508	STA.A07.q06 - Territorio urbanizzato e territorio rurale – Scala 1:10.000	
509	STA.A07.q07 - Territorio urbanizzato e territorio rurale – Scala 1:10.000	



COMUNE DI PALAZZUOLO SUL SENIO

Provincia di Firenze

510	STA.A07.q08 - Territorio urbanizzato e territorio rurale – Scala 1:10.000
511	STA.A07.q09 - Territorio urbanizzato e territorio rurale – Scala 1:10.000
512	STA.A07.q10 - Territorio urbanizzato e territorio rurale – Scala 1:10.000
513	STA.A07.q11 - Territorio urbanizzato e territorio rurale – Scala 1:10.000
514	STA.A07.q12 - Territorio urbanizzato e territorio rurale – Scala 1:10.000
515	STA.A07.q13 - Territorio urbanizzato e territorio rurale – Scala 1:10.000
516	STA.A07.q14 - Territorio urbanizzato e territorio rurale – Scala 1:10.000
517	STA.A07.q15 - Territorio urbanizzato e territorio rurale – Scala 1:10.000
518	STA.A07.q16 - Territorio urbanizzato e territorio rurale – Scala 1:10.000
519	STA.A07.q17 - Territorio urbanizzato e territorio rurale – Scala 1:10.000
520	STA.A07.q18 - Territorio urbanizzato e territorio rurale – Scala 1:10.000
521	STA.A07.q19 - Territorio urbanizzato e territorio rurale – Scala 1:10.000
522	STA.A07.q20 - Territorio urbanizzato e territorio rurale – Scala 1:10.000
523	STA.A07.q21 - Territorio urbanizzato e territorio rurale – Scala 1:10.000
524	STA.A07.q22 - Territorio urbanizzato e territorio rurale – Scala 1:10.000
525	STA.A07.q23 - Territorio urbanizzato e territorio rurale – Scala 1:10.000
526	STA.A07.q24 - Territorio urbanizzato e territorio rurale – Scala 1:10.000
527	STA.A07.q25 - Territorio urbanizzato e territorio rurale – Scala 1:10.000
528	STA.A07.q26 - Territorio urbanizzato e territorio rurale – Scala 1:10.000
529	STA.A07.q27 - Territorio urbanizzato e territorio rurale – Scala 1:10.000
530	STA.A07.q28 - Territorio urbanizzato e territorio rurale – Scala 1:10.000
531	STA.A07.q29 - Territorio urbanizzato e territorio rurale – Scala 1:10.000
532	STA.A07.q30 - Territorio urbanizzato e territorio rurale – Scala 1:10.000
533	STA.A07.q31 - Territorio urbanizzato e territorio rurale – Scala 1:10.000
534	STA.A07.q32 - Territorio urbanizzato e territorio rurale – Scala 1:10.000
535	STA.A07.q33 - Territorio urbanizzato e territorio rurale – Scala 1:10.000
536	STA.A07.q34 - Territorio urbanizzato e territorio rurale – Scala 1:10.000
537	STA.A07.q35 - Territorio urbanizzato e territorio rurale – Scala 1:10.000
538	STA.A07.q36 - Territorio urbanizzato e territorio rurale – Scala 1:10.000

54

55

56



COMUNE DI PALAZZUOLO SUL SENIO

Provincia di Firenze

539 STA.A07.q37 - Territorio urbanizzato e territorio rurale – Scala 1:10.000

STRATEGIE TERRITORIALI

540 STR01.q01 - Scenario strategico – Scala 1:25.000

541 STR01.q02 - Scenario strategico – Scala 1:25.000

542 STR01.q03 - Scenario strategico – Scala 1:25.000

543 STR01.q04 - Scenario strategico – Scala 1:25.000

544 STR02 - Atlante delle U.T.O.E.

57

545 STR03.q01 - Carta della pericolosità geologica – Scala 1:10.000

546 STR03.q02 - Carta della pericolosità geologica – Scala 1:10.000

547 STR03.q03 - Carta della pericolosità geologica – Scala 1:10.000

548 STR03.q04 - Carta della pericolosità geologica – Scala 1:10.000

549 STR03.q05 - Carta della pericolosità geologica – Scala 1:10.000

550 STR03.q06 - Carta della pericolosità geologica – Scala 1:10.000

551 STR03.q07 - Carta della pericolosità geologica – Scala 1:10.000

552 STR03.q08 - Carta della pericolosità geologica – Scala 1:10.000

553 STR03.q09 - Carta della pericolosità geologica – Scala 1:10.000

554 STR03.q10 - Carta della pericolosità geologica – Scala 1:10.000

555 STR03.q11 - Carta della pericolosità geologica – Scala 1:10.000

556 STR03.q12 - Carta della pericolosità geologica – Scala 1:10.000

557 STR03.q13 - Carta della pericolosità geologica – Scala 1:10.000

558 STR03.q14 - Carta della pericolosità geologica – Scala 1:10.000

559 STR03.q15 - Carta della pericolosità geologica – Scala 1:10.000

560 STR03.q16 - Carta della pericolosità geologica – Scala 1:10.000

561 STR03.q17 - Carta della pericolosità geologica – Scala 1:10.000

562 STR03.q18 - Carta della pericolosità geologica – Scala 1:10.000

563 STR03.q19 - Carta della pericolosità geologica – Scala 1:10.000

564 STR03.q20 - Carta della pericolosità geologica – Scala 1:10.000

565 STR03.q21 - Carta della pericolosità geologica – Scala 1:10.000

566 STR03.q22 - Carta della pericolosità geologica – Scala 1:10.000



COMUNE DI PALAZZUOLO SUL SENIO

Provincia di Firenze

567	STR03.q23 - Carta della pericolosità geologica – Scala 1:10.000
568	STR03.q24 - Carta della pericolosità geologica – Scala 1:10.000
569	STR03.q25 - Carta della pericolosità geologica – Scala 1:10.000
570	STR03.q26 - Carta della pericolosità geologica – Scala 1:10.000
571	STR03.q27 - Carta della pericolosità geologica – Scala 1:10.000
572	STR03.q28 - Carta della pericolosità geologica – Scala 1:10.000
573	STR03.q29 - Carta della pericolosità geologica – Scala 1:10.000
574	STR03.q30 - Carta della pericolosità geologica – Scala 1:10.000
575	STR03.q31 - Carta della pericolosità geologica – Scala 1:10.000
576	STR03.q32 - Carta della pericolosità geologica – Scala 1:10.000
577	STR03.q33 - Carta della pericolosità geologica – Scala 1:10.000
578	STR03.q34 - Carta della pericolosità geologica – Scala 1:10.000
579	STR03.q35 - Carta della pericolosità geologica – Scala 1:10.000
580	STR03.q36 - Carta della pericolosità geologica – Scala 1:10.000
581	STR03.q37 - Carta della pericolosità geologica – Scala 1:10.000
582	STR04.01.q01 - Carta della pericolosità da alluvioni – Scala 1:10.000
583	STR04.01.q02 - Carta della pericolosità da alluvioni – Scala 1:10.000
584	STR04.01.q03 - Carta della pericolosità da alluvioni – Scala 1:10.000
585	STR04.01.q04 - Carta della pericolosità da alluvioni – Scala 1:10.000
586	STR04.01.q05 - Carta della pericolosità da alluvioni – Scala 1:10.000
587	STR04.01.q06 - Carta della pericolosità da alluvioni – Scala 1:10.000
588	STR04.01.q07 - Carta della pericolosità da alluvioni – Scala 1:10.000
589	STR04.01.q08 - Carta della pericolosità da alluvioni – Scala 1:10.000
590	STR04.01.q09 - Carta della pericolosità da alluvioni – Scala 1:10.000
591	STR04.01.q10 - Carta della pericolosità da alluvioni – Scala 1:10.000
592	STR04.01.q11 - Carta della pericolosità da alluvioni – Scala 1:10.000
593	STR04.01.q12 - Carta della pericolosità da alluvioni – Scala 1:10.000
594	STR04.01.q13 - Carta della pericolosità da alluvioni – Scala 1:10.000
595	STR04.01.q14 - Carta della pericolosità da alluvioni – Scala 1:10.000



COMUNE DI PALAZZUOLO SUL SENIO
Provincia di Firenze

596	STR04.01.q15 - Carta della pericolosità da alluvioni – Scala 1:10.000
597	STR04.01.q16 - Carta della pericolosità da alluvioni – Scala 1:10.000
598	STR04.01.q17 - Carta della pericolosità da alluvioni – Scala 1:10.000
599	STR04.01.q18 - Carta della pericolosità da alluvioni – Scala 1:10.000
600	STR04.01.q19 - Carta della pericolosità da alluvioni – Scala 1:10.000
601	STR04.01.q20 - Carta della pericolosità da alluvioni – Scala 1:10.000
602	STR04.01.q21 - Carta della pericolosità da alluvioni – Scala 1:10.000
603	STR04.01.q22 - Carta della pericolosità da alluvioni – Scala 1:10.000
604	STR04.01.q23 - Carta della pericolosità da alluvioni – Scala 1:10.000
605	STR04.01.q24 - Carta della pericolosità da alluvioni – Scala 1:10.000
606	STR04.01.q25 - Carta della pericolosità da alluvioni – Scala 1:10.000
607	STR04.01.q26 - Carta della pericolosità da alluvioni – Scala 1:10.000
608	STR04.01.q27 - Carta della pericolosità da alluvioni – Scala 1:10.000
609	STR04.01.q28 - Carta della pericolosità da alluvioni – Scala 1:10.000
610	STR04.01.q29 - Carta della pericolosità da alluvioni – Scala 1:10.000
611	STR04.01.q30 - Carta della pericolosità da alluvioni – Scala 1:10.000
612	STR04.01.q31 - Carta della pericolosità da alluvioni – Scala 1:10.000
613	STR04.01.q32 - Carta della pericolosità da alluvioni – Scala 1:10.000
614	STR04.01.q33 - Carta della pericolosità da alluvioni – Scala 1:10.000
615	STR04.01.q34 - Carta della pericolosità da alluvioni – Scala 1:10.000
616	STR04.01.q35 - Carta della pericolosità da alluvioni – Scala 1:10.000
617	STR04.01.q36 - Carta della pericolosità da alluvioni – Scala 1:10.000
618	STR04.01.q37 - Carta della pericolosità da alluvioni – Scala 1:10.000
619	STR04.02.q01 - Carta della magnitudo idraulica – Scala 1:10.000
620	STR04.02.q02 - Carta della magnitudo idraulica – Scala 1:10.000
621	STR04.02.q03 - Carta della magnitudo idraulica – Scala 1:10.000
622	STR04.02.q04 - Carta della magnitudo idraulica – Scala 1:10.000
623	STR04.02.q05 - Carta della magnitudo idraulica – Scala 1:10.000
624	STR04.02.q06 - Carta della magnitudo idraulica – Scala 1:10.000



COMUNE DI PALAZZUOLO SUL SENIO
Provincia di Firenze

625	STR04.02.q07 - Carta della magnitudo idraulica – Scala 1:10.000
626	STR04.02.q08 - Carta della magnitudo idraulica – Scala 1:10.000
627	STR04.02.q09 - Carta della magnitudo idraulica – Scala 1:10.000
628	STR04.02.q10 - Carta della magnitudo idraulica – Scala 1:10.000
629	STR04.02.q11 - Carta della magnitudo idraulica – Scala 1:10.000
630	STR04.02.q12 - Carta della magnitudo idraulica – Scala 1:10.000
631	STR04.02.q13 - Carta della magnitudo idraulica – Scala 1:10.000
632	STR04.02.q14 - Carta della magnitudo idraulica – Scala 1:10.000
633	STR04.02.q15 - Carta della magnitudo idraulica – Scala 1:10.000
634	STR04.02.q16 - Carta della magnitudo idraulica – Scala 1:10.000
635	STR04.02.q17 - Carta della magnitudo idraulica – Scala 1:10.000
636	STR04.02.q18 - Carta della magnitudo idraulica – Scala 1:10.000
637	STR04.02.q19 - Carta della magnitudo idraulica – Scala 1:10.000
638	STR04.02.q20 - Carta della magnitudo idraulica – Scala 1:10.000
639	STR04.02.q21 - Carta della magnitudo idraulica – Scala 1:10.000
640	STR04.02.q22 - Carta della magnitudo idraulica – Scala 1:10.000
641	STR04.02.q23 - Carta della magnitudo idraulica – Scala 1:10.000
642	STR04.02.q24 - Carta della magnitudo idraulica – Scala 1:10.000
643	STR04.02.q25 - Carta della magnitudo idraulica – Scala 1:10.000
644	STR04.02.q26 - Carta della magnitudo idraulica – Scala 1:10.000
645	STR04.02.q27 - Carta della magnitudo idraulica – Scala 1:10.000
646	STR04.02.q28 - Carta della magnitudo idraulica – Scala 1:10.000
647	STR04.02.q29 - Carta della magnitudo idraulica – Scala 1:10.000
648	STR04.02.q30 - Carta della magnitudo idraulica – Scala 1:10.000
649	STR04.02.q31 - Carta della magnitudo idraulica – Scala 1:10.000
650	STR04.02.q32 - Carta della magnitudo idraulica – Scala 1:10.000
651	STR04.02.q33 - Carta della magnitudo idraulica – Scala 1:10.000
652	STR04.02.q34 - Carta della magnitudo idraulica – Scala 1:10.000
653	STR04.02.q35 - Carta della magnitudo idraulica – Scala 1:10.000



COMUNE DI PALAZZUOLO SUL SENIO
Provincia di Firenze

654	STR04.02.q36 - Carta della magnitudo idraulica – Scala 1:10.000
655	STR04.02.q37 - Carta della magnitudo idraulica – Scala 1:10.000
656	STR04.03.q01 - Carta dei battenti – Scala 1:10.000
657	STR04.03.q02 - Carta dei battenti – Scala 1:10.000
658	STR04.03.q03 - Carta dei battenti – Scala 1:10.000
659	STR04.03.q04 - Carta dei battenti – Scala 1:10.000
660	STR04.03.q05 - Carta dei battenti – Scala 1:10.000
661	STR04.03.q06 - Carta dei battenti – Scala 1:10.000
662	STR04.03.q07 - Carta dei battenti – Scala 1:10.000
663	STR04.03.q08 - Carta dei battenti – Scala 1:10.000
664	STR04.03.q09 - Carta dei battenti – Scala 1:10.000
665	STR04.03.q10 - Carta dei battenti – Scala 1:10.000
666	STR04.03.q11 - Carta dei battenti – Scala 1:10.000
667	STR04.03.q12 - Carta dei battenti – Scala 1:10.000
668	STR04.03.q13 - Carta dei battenti – Scala 1:10.000
669	STR04.03.q14 - Carta dei battenti – Scala 1:10.000
670	STR04.03.q15 - Carta dei battenti – Scala 1:10.000
671	STR04.03.q16 - Carta dei battenti – Scala 1:10.000
672	STR04.03.q17 - Carta dei battenti – Scala 1:10.000
673	STR04.03.q18 - Carta dei battenti – Scala 1:10.000
674	STR04.03.q19 - Carta dei battenti – Scala 1:10.000
675	STR04.03.q20 - Carta dei battenti – Scala 1:10.000
676	STR04.03.q21 - Carta dei battenti – Scala 1:10.000
677	STR04.03.q22 - Carta dei battenti – Scala 1:10.000
678	STR04.03.q23 - Carta dei battenti – Scala 1:10.000
679	STR04.03.q24 - Carta dei battenti – Scala 1:10.000
680	STR04.03.q25 - Carta dei battenti – Scala 1:10.000
681	STR04.03.q26 - Carta dei battenti – Scala 1:10.000
682	STR04.03.q27 - Carta dei battenti – Scala 1:10.000



COMUNE DI PALAZZUOLO SUL SENIO
Provincia di Firenze

683	STR04.03.q28 - Carta dei battenti – Scala 1:10.000
684	STR04.03.q29 - Carta dei battenti – Scala 1:10.000
685	STR04.03.q30 - Carta dei battenti – Scala 1:10.000
686	STR04.03.q31 - Carta dei battenti – Scala 1:10.000
687	STR04.03.q32 - Carta dei battenti – Scala 1:10.000
688	STR04.03.q33 - Carta dei battenti – Scala 1:10.000
689	STR04.03.q34 - Carta dei battenti – Scala 1:10.000
690	STR04.03.q35 - Carta dei battenti – Scala 1:10.000
691	STR04.03.q36 - Carta dei battenti – Scala 1:10.000
692	STR04.03.q37 - Carta dei battenti – Scala 1:10.000
693	STR04.04.q01 - Carta delle velocità della corrente – Scala 1:10.000
694	STR04.04.q02 - Carta delle velocità della corrente – Scala 1:10.000
695	STR04.04.q03 - Carta delle velocità della corrente – Scala 1:10.000
696	STR04.04.q04 - Carta delle velocità della corrente – Scala 1:10.000
697	STR04.04.q05 - Carta delle velocità della corrente – Scala 1:10.000
698	STR04.04.q06 - Carta delle velocità della corrente – Scala 1:10.000
699	STR04.04.q07 - Carta delle velocità della corrente – Scala 1:10.000
700	STR04.04.q08 - Carta delle velocità della corrente – Scala 1:10.000
701	STR04.04.q09 - Carta delle velocità della corrente – Scala 1:10.000
702	STR04.04.q10 - Carta delle velocità della corrente – Scala 1:10.000
703	STR04.04.q11 - Carta delle velocità della corrente – Scala 1:10.000
704	STR04.04.q12 - Carta delle velocità della corrente – Scala 1:10.000
705	STR04.04.q13 - Carta delle velocità della corrente – Scala 1:10.000
706	STR04.04.q14 - Carta delle velocità della corrente – Scala 1:10.000
707	STR04.04.q15 - Carta delle velocità della corrente – Scala 1:10.000
708	STR04.04.q16 - Carta delle velocità della corrente – Scala 1:10.000
709	STR04.04.q17 - Carta delle velocità della corrente – Scala 1:10.000
710	STR04.04.q18 - Carta delle velocità della corrente – Scala 1:10.000
711	STR04.04.q19 - Carta delle velocità della corrente – Scala 1:10.000



COMUNE DI PALAZZUOLO SUL SENIO
Provincia di Firenze

712	STR04.04.q20 - Carta delle velocità della corrente – Scala 1:10.000
713	STR04.04.q21 - Carta delle velocità della corrente – Scala 1:10.000
714	STR04.04.q22 - Carta delle velocità della corrente – Scala 1:10.000
715	STR04.04.q23 - Carta delle velocità della corrente – Scala 1:10.000
716	STR04.04.q24 - Carta delle velocità della corrente – Scala 1:10.000
717	STR04.04.q25 - Carta delle velocità della corrente – Scala 1:10.000
718	STR04.04.q26 - Carta delle velocità della corrente – Scala 1:10.000
719	STR04.04.q27 - Carta delle velocità della corrente – Scala 1:10.000
720	STR04.04.q28 - Carta delle velocità della corrente – Scala 1:10.000
721	STR04.04.q29 - Carta delle velocità della corrente – Scala 1:10.000
722	STR04.04.q30 - Carta delle velocità della corrente – Scala 1:10.000
723	STR04.04.q31 - Carta delle velocità della corrente – Scala 1:10.000
724	STR04.04.q32 - Carta delle velocità della corrente – Scala 1:10.000
725	STR04.04.q33 - Carta delle velocità della corrente – Scala 1:10.000
726	STR04.04.q34 - Carta delle velocità della corrente – Scala 1:10.000
727	STR04.04.q35 - Carta delle velocità della corrente – Scala 1:10.000
728	STR04.04.q36 - Carta delle velocità della corrente – Scala 1:10.000
729	STR04.04.q37 - Carta delle velocità della corrente – Scala 1:10.000
730	STR04.05.q01 - Carta delle aree presidiate dai sistemi arginali, comprensiva delle aree di
731	fondovalle fluviale – Scala 1:10.000
732	STR04.05.q02 - Carta delle aree presidiate dai sistemi arginali, comprensiva delle aree di
733	fondovalle fluviale – Scala 1:10.000
734	STR04.05.q03 - Carta delle aree presidiate dai sistemi arginali, comprensiva delle aree di
735	fondovalle fluviale – Scala 1:10.000
736	STR04.05.q04 - Carta delle aree presidiate dai sistemi arginali, comprensiva delle aree di
737	fondovalle fluviale – Scala 1:10.000
738	STR04.05.q05 - Carta delle aree presidiate dai sistemi arginali, comprensiva delle aree di
739	fondovalle fluviale – Scala 1:10.000
740	STR04.05.q06 - Carta delle aree presidiate dai sistemi arginali, comprensiva delle aree di



COMUNE DI PALAZZUOLO SUL SENIO
Provincia di Firenze

741	fondovalle fluviale – Scala 1:10.000
742	STR04.05.q07 - Carta delle aree presidiate dai sistemi arginali, comprensiva delle aree di
743	fondovalle fluviale – Scala 1:10.000
744	STR04.05.q08 - Carta delle aree presidiate dai sistemi arginali, comprensiva delle aree di
745	fondovalle fluviale – Scala 1:10.000
746	STR04.05.q09 - Carta delle aree presidiate dai sistemi arginali, comprensiva delle aree di
747	fondovalle fluviale – Scala 1:10.000
748	STR04.05.q10 - Carta delle aree presidiate dai sistemi arginali, comprensiva delle aree di
749	fondovalle fluviale – Scala 1:10.000
750	STR04.05.q11 - Carta delle aree presidiate dai sistemi arginali, comprensiva delle aree di
751	fondovalle fluviale – Scala 1:10.000
752	STR04.05.q12 - Carta delle aree presidiate dai sistemi arginali, comprensiva delle aree di
753	fondovalle fluviale – Scala 1:10.000
754	STR04.05.q13 - Carta delle aree presidiate dai sistemi arginali, comprensiva delle aree di
755	fondovalle fluviale – Scala 1:10.000
756	STR04.05.q14 - Carta delle aree presidiate dai sistemi arginali, comprensiva delle aree di
757	fondovalle fluviale – Scala 1:10.000
758	STR04.05.q15 - Carta delle aree presidiate dai sistemi arginali, comprensiva delle aree di
759	fondovalle fluviale – Scala 1:10.000
760	STR04.05.q16 - Carta delle aree presidiate dai sistemi arginali, comprensiva delle aree di
761	fondovalle fluviale – Scala 1:10.000
762	STR04.05.q17 - Carta delle aree presidiate dai sistemi arginali, comprensiva delle aree di
763	fondovalle fluviale – Scala 1:10.000
764	STR04.05.q18 - Carta delle aree presidiate dai sistemi arginali, comprensiva delle aree di
765	fondovalle fluviale – Scala 1:10.000
766	STR04.05.q19 - Carta delle aree presidiate dai sistemi arginali, comprensiva delle aree di
767	fondovalle fluviale – Scala 1:10.000
768	STR04.05.q20 - Carta delle aree presidiate dai sistemi arginali, comprensiva delle aree di
769	fondovalle fluviale – Scala 1:10.000



COMUNE DI PALAZZUOLO SUL SENIO
Provincia di Firenze

770	STR04.05.q21 - Carta delle aree presidiate dai sistemi arginali, comprensiva delle aree di
771	fondovalle fluviale – Scala 1:10.000
772	STR04.05.q22 - Carta delle aree presidiate dai sistemi arginali, comprensiva delle aree di
773	fondovalle fluviale – Scala 1:10.000
774	STR04.05.q23 - Carta delle aree presidiate dai sistemi arginali, comprensiva delle aree di
775	fondovalle fluviale – Scala 1:10.000
776	STR04.05.q24 - Carta delle aree presidiate dai sistemi arginali, comprensiva delle aree di
777	fondovalle fluviale – Scala 1:10.000
778	STR04.05.q25 - Carta delle aree presidiate dai sistemi arginali, comprensiva delle aree di
779	fondovalle fluviale – Scala 1:10.000
780	STR04.05.q26 - Carta delle aree presidiate dai sistemi arginali, comprensiva delle aree di
781	fondovalle fluviale – Scala 1:10.000
782	STR04.05.q27 - Carta delle aree presidiate dai sistemi arginali, comprensiva delle aree di
783	fondovalle fluviale – Scala 1:10.000
784	STR04.05.q28 - Carta delle aree presidiate dai sistemi arginali, comprensiva delle aree di
785	fondovalle fluviale – Scala 1:10.000
786	STR04.05.q29 - Carta delle aree presidiate dai sistemi arginali, comprensiva delle aree di
787	fondovalle fluviale – Scala 1:10.000
788	STR04.05.q30 - Carta delle aree presidiate dai sistemi arginali, comprensiva delle aree di
789	fondovalle fluviale – Scala 1:10.000
790	STR04.05.q31 - Carta delle aree presidiate dai sistemi arginali, comprensiva delle aree di
791	fondovalle fluviale – Scala 1:10.000
792	STR04.05.q32 - Carta delle aree presidiate dai sistemi arginali, comprensiva delle aree di
793	fondovalle fluviale – Scala 1:10.000
794	STR04.05.q33 - Carta delle aree presidiate dai sistemi arginali, comprensiva delle aree di
795	fondovalle fluviale – Scala 1:10.000
796	STR04.05.q34 - Carta delle aree presidiate dai sistemi arginali, comprensiva delle aree di
797	fondovalle fluviale – Scala 1:10.000
798	STR04.05.q35 - Carta delle aree presidiate dai sistemi arginali, comprensiva delle aree di



COMUNE DI PALAZZUOLO SUL SENIO
Provincia di Firenze

799	fondovalle fluviale – Scala 1:10.000
800	STR04.05.q36 - Carta delle aree presidiate dai sistemi arginali, comprensiva delle aree di
801	fondovalle fluviale – Scala 1:10.000
802	STR04.05.q37 - Carta delle aree presidiate dai sistemi arginali, comprensiva delle aree di
803	fondovalle fluviale – Scala 1:10.000
804	STR05.q01 - Carta della pericolosità sismica - Scala 1:10.000
805	STR05.q02 - Carta della pericolosità sismica - Scala 1:10.000
806	STR05.q03 - Carta della pericolosità sismica - Scala 1:10.000
807	STR05.q04 - Carta della pericolosità sismica - Scala 1:10.000
808	STR05.q05 - Carta della pericolosità sismica - Scala 1:10.000
809	STR05.q06 - Carta della pericolosità sismica - Scala 1:10.000
810	STR05.q07 - Carta della pericolosità sismica - Scala 1:10.000
811	STR05.q08 - Carta della pericolosità sismica - Scala 1:10.000
812	STR05.q09 - Carta della pericolosità sismica - Scala 1:10.000
813	STR05.q10 - Carta della pericolosità sismica - Scala 1:10.000
814	STR05.q11 - Carta della pericolosità sismica - Scala 1:10.000
815	STR05.q12 - Carta della pericolosità sismica - Scala 1:10.000
816	STR05.q13 - Carta della pericolosità sismica - Scala 1:10.000
817	STR05.q14 - Carta della pericolosità sismica - Scala 1:10.000
818	STR05.q15 - Carta della pericolosità sismica - Scala 1:10.000
819	STR05.q16 - Carta della pericolosità sismica - Scala 1:10.000
820	STR05.q17 - Carta della pericolosità sismica - Scala 1:10.000
821	STR05.q18 - Carta della pericolosità sismica - Scala 1:10.000
822	STR05.q19 - Carta della pericolosità sismica - Scala 1:10.000
823	STR05.q20 - Carta della pericolosità sismica - Scala 1:10.000
824	STR05.q21 - Carta della pericolosità sismica - Scala 1:10.000
825	STR05.q22 - Carta della pericolosità sismica - Scala 1:10.000
826	STR05.q23 - Carta della pericolosità sismica - Scala 1:10.000
827	STR05.q24 - Carta della pericolosità sismica - Scala 1:10.000



COMUNE DI PALAZZUOLO SUL SENIO
Provincia di Firenze

828	STR05.q25 - Carta della pericolosità sismica - Scala 1:10.000
829	STR05.q26 - Carta della pericolosità sismica - Scala 1:10.000
830	STR05.q27 - Carta della pericolosità sismica - Scala 1:10.000
831	STR05.q28 - Carta della pericolosità sismica - Scala 1:10.000
832	STR05.q29 - Carta della pericolosità sismica - Scala 1:10.000
833	STR05.q30 - Carta della pericolosità sismica - Scala 1:10.000
834	STR05.q31 - Carta della pericolosità sismica - Scala 1:10.000
835	STR05.q32 - Carta della pericolosità sismica - Scala 1:10.000
836	STR05.q33 - Carta della pericolosità sismica - Scala 1:10.000
837	STR05.q34 - Carta della pericolosità sismica - Scala 1:10.000
838	STR05.q35 - Carta della pericolosità sismica - Scala 1:10.000
839	STR05.q36 - Carta della pericolosità sismica - Scala 1:10.000
840	STR05.q37 - Carta della pericolosità sismica - Scala 1:10.000
841	STR07.1 - Carta vocazionalità eolica – Scala 1:50.000
842	STR07.2 - Carta vocazionalità biomasse – Scala 1:50.000
843	STR07.3 - Carta vocazionalità fotovoltaico – Scala 1:50.000

VALUTAZIONE AMBIENTALE STRATEGICA

844	VAS.01 - Rapporto Ambientale Sez. A
845	VAS.01 - Rapporto Ambientale Sez. B VINCA
846	VAS.02 - Sintesi non tecnica
847	APPENDICE 1 – Distribuzione spaziale della criticità e dei valori

RELAZIONI E DISCIPLINA

848	DIS01 – Disciplina del territorio	58
849	REL01 – Relazione generale e allegati	59
850	REL01.1 – Analisi del territorio urbanizzato	60
851	REL01.2 – I risultati del percorso di partecipazione	
852	REL01.3 - Contributo tecnico conoscitivo per la ricognizione dei Beni di cui al DLgs 42/2004, art. 142, comma 1, lett.c	
853	REL02 – Relazione geologica e sismica	



COMUNE DI PALAZZUOLO SUL SENIO

Provincia di Firenze

854	REL03.01 – Relazione idrologico idraulica
855	REL03.02 – Appendice 1 (SU DVD-ROM) - Outputs grafici e numerici delle simulazioni effettuate in regime di moto vario con il software Hec-Ras
856	REL03.03 – Appendice 2 (SU DVD-ROM) - Outputs in formato raster relativi ai battenti, ai livelli, alle velocità e alla magnitudo. Elaborazioni in formato .shp file relative alla pericolosità idraulica, alle aree presidiate dai sistemi arginali e alle aree di fondovalle fluviale
857	REL04 – Relazione della mobilità
858	REL05 – Relazione aspetti energetici del territorio

DATO ATTO che il Responsabile del procedimento, ai sensi dell'art. 18 della L.R. 65/2014, è l'Arch. Giuseppe Rosa dell'Unione Montana dei Comuni del Mugello;

DATO ATTO che il Garante dell'Informazione e della Partecipazione ai sensi dell'art. 37 della L.R. 65/2014 è la Dott.sa Benedetta Brandi, Dirigente del Servizio Affari Generali dell'Unione Montana dei Comuni del Mugello;

DATO ATTO che il presente provvedimento è soggetto, per sua natura, al solo parere di regolarità tecnica, ai sensi dell'art. 49 del D. Lgs. 267/2000;

VISTO l'allegato parere favorevole espresso sul presente atto in ordine alla regolarità tecnica reso dal Responsabile del Servizio interessato ai sensi dell'art. 49 del D. Lgs 267 del 18.08.2000 come sostituito dall'art. 3 comma 2 del D.L. 174 del 10.10.2012 convertito in legge 7.12.2012 N. 213, parere che entra a fare parte integrante e sostanziale del presente atto;

VISTO l'art. 42 del D. L.gs. 267/2000 relativamente alle competenze del Consiglio;

CON votazione resa in forma palese da tutti i Consiglieri presenti e votanti che dà il seguente risultato:

CONSIGLIERI ASSEGNATI: N. 11
PRESENTI: N. 7
FAVOREVOLI: N. 7
CONTRARI: N. ==
ASTENUTI: N. ==

DELIBERA

- 1) **DI APPROVARE** la narrativa come parte integrante e sostanziale del presente atto;
- 2) **DI RATIFICARE** l'esito della Conferenza Paesaggistica ai sensi dell'art. 21 della Disciplina del Piano PIT-PPR con valenza di Piano Paesaggistico relativa alla conformazione al



COMUNE DI PALAZZUOLO SUL SENIO

Provincia di Firenze

PIT-PPR del Piano Strutturale Intercomunale del Mugello – 1° stralcio, come riportato nel verbale n. 12 del 10/06/2021 (ALLEGATO N. 1 che forma parte integrante e sostanziale del presente atto);

- 3) **DI DARE ATTO** che sono state superate le condizioni riportate nel verbale di conferenza paesaggistica conclusivo (n. 12/2021) apportando le necessarie modifiche agli elaborati del Piano Strutturale Intercomunale del Mugello – PSIM – 1° stralcio, relativamente al territorio dell'Unione Montana dei Comuni del Mugello, composto dai Comuni di Barberino di Mugello, Borgo San Lorenzo, Dicomano, Firenzuola, Marradi, Palazzuolo sul Senio, Scarperia e San Piero e Vicchio e costituito dagli elaborati in narrativa, **non allegati al presente atto**, ma conservati digitalmente agli atti dell'ufficio e depositati presso l'Ufficio Unico di Piano dell'Unione Montana su supporto digitale, ai sensi del codice dell'amministrazione digitale D. Lgs. 82/2005 e che saranno resi disponibili sul sito www.uc-mugello.fi.it, nell'apposita sezione dedicata al Piano Strutturale Intercomunale;
- 4) **DI DARE ATTO** che, in esito alle modifiche apportate, il Piano Strutturale Intercomunale del Mugello – PSIM – 1° stralcio risulta composto dai seguenti allegati visti dal Responsabile comunale del PSIM Arch. Paolo Scalini che formano parte integrante e sostanziale costituiti da:
 - ALLEGATO N. 1: verbale Conferenza Paesaggistica n. 12 del 10/06/2021;
 - ALLEGATO N. 2: elaborati come elencati in narrativa e relazione di sintesi delle modifiche;
- 5) **DI PRECISARE** che il PSIM – 1° STRALCIO diverrà efficace con la pubblicazione sul BURT del relativo avviso;
- 6) **DI DARE ATTO** che le che il Responsabile del Piano per il Comune di Palazzuolo Sul Senio di cui al presente atto, è il Responsabile del Servizio Assetto del Territorio Arch. Paolo Scalini;

Dopo di che il Consiglio Comunale,

DELIBERA

DI DICHIARARE la presente deliberazione immediatamente eseguibile, stante l'urgenza di provvedere ed ai sensi dell'art. 134, comma 4, del D. Lgs. n. 267/2000, con la seguente separata votazione espressa in forma palese ai sensi di legge:

CONSIGLIERI ASSEGNATI:	N. 11
PRESENTI:	N. 7
FAVOREVOLI:	N. 7
CONTRARI:	N. ==
ASTENUTI:	N. ==



COMUNE DI PALAZZUOLO SUL SENIO
Provincia di Firenze

Assessorato:

Ufficio :> UFFICIO URBANISTICA E LAVORI PUBBLICI

DELIBERA NUMERO 51 DEL 27-12-21

Oggetto: PSIM - PIANO STRUTTURALE INTERCOMUNALE DEL MUGELLO
- 1° STRALCIO. - RATIFICA ESITO CHIUSURA CONFERENZA
PAESAGGISTICA

PARERE DI REGOLARITA' TECNICA

Il sottoscritto Funzionario responsabile del servizio, ai sensi dell'art. 49, 1^ comma, del D.Lvo. n. 267/2000, esprime il proprio parere **Favorevole in ordine alla sola regolarità tecnica.**

Palazzuolo sul Senio , 13-12-21

Il Responsabile
F.to Scalini Paolo



COMUNE DI PALAZZUOLO SUL SENIO
Provincia di Firenze

Letto, approvato e sottoscritto:

IL SINDACO

F.to Moschetti Gian Piero

IL VICE SEGRETARIO COMUNALE

F.to Dall'Omo Barbara

Il sottoscritto Segretario Comunale,

ATTESTA

- Che la presente deliberazione:

Viene affissa all'Albo Pretorio on line per 15 giorni consecutivi a partire dal 11-01-22
come prescritto dall'art. 124 del D.Lvo. n. 267/2000.

Palazzuolo sul Senio, 11-01-22

IL RESPONSABILE DEL SERVIZIO
F.to Dr. Dall'Omo Barbara

Il sottoscritto Segretario Comunale,

ATTESTA

- Che la presente deliberazione:

E' divenuta esecutiva il decorsi 10 giorni dalla data di inizio dalla pubblicazione
(art. 134, comma 3^, del D.Lvo. n. 267/2000).
 E' stata dichiarata immediatamente eseguibile ai sensi dell'art. 134, comma 4^, del D.Lvo.
n. 267/2000.

Palazzuolo sul Senio, 27-01-22

IL VICE SEGRETARIO COMUNALE
F.to Dr. Dall'Omo Barbara



REGIONE TOSCANA
Giunta Regionale

Direzione Urbanistica

Settore Tutela, Riqualificazione e Valorizzazione
del Paesaggio

Deliberazione CC nr. _____ del _____

OGGETTO: Unione Montana dei Comuni del Mugello (FI) – Conferenza paesaggistica ai sensi dell'art. 21 della “Disciplina del Piano” del PIT con valenza di Piano Paesaggistico relativa alla conformazione al PIT-PPR del Piano Strutturale Intercomunale

Dodicesima seduta – 10/06/2021

Verbale della Riunione

Il giorno 10/06/2021 sono convenuti e presenti in videoconferenza, mediante il collegamento al link: <https://spaces.avayacloud.com/u/marco.carletti@regione.toscana.it>, i seguenti membri in rappresentanza degli organi competenti convocati con nota prot.reg.n.0126205 del 22/03/2021:

per la **Regione Toscana**: Arch. Marco Carletti, Responsabile ad interim del Settore ‘Tutela, Riqualificazione e Valorizzazione del Paesaggio’, con funzioni di Presidente; arch. Beatrice Arrigo, PO del Settore ‘Tutela, Riqualificazione e Valorizzazione del Paesaggio’;

per la **Soprintendenza Archeologia, Belle Arti, Paesaggio per la Città Metropolitana di Firenze e le Province di Pistoia e Prato**: arch. Paola Ricco, Responsabile del Procedimento, all’uopo delegata;

Alla riunione sono inoltre invitati e presenti:

per l’**Unione Montana dei Comuni del Mugello**: arch. Giuseppe Rosa, Responsabile del Procedimento; geom. Romano Chiocci referente Comune di Borgo San Lorenzo; arch. Mario Lopomo e arch. Sabrina Solito referenti Comune di Vicchio; arch. Serena Barlacchi referente Comune di Scarperia e San Piero.

Sono inoltre presenti per il **Gruppo esterno di progettazione**: arch. Gianfranco Gorelli, arch. Luciano Piazza, arch. Michela Chiti.

La Conferenza avvia i propri lavori alle ore 9:45.

La Conferenza in via preliminare richiama le undici precedenti sedute che si sono svolte tra il 30 aprile e il 13 luglio 2020, nel corso delle quali sono state espresse prescrizioni e indicazioni da recepirsi negli elaborati del PSIM oggetto di approvazione ai fini della sua conformazione al PIT-PPR. Ai fini del presente Verbale, si intendono ricomprese le premesse, l’istruttoria e gli esiti riportati nei Verbali di tali sedute.

Il PSIM è stato approvato come “progetto” dalla Giunta dell’Unione Montana dei Comuni del Mugello con i seguenti atti:

- Deliberazione di Giunta UMCM n. 62 del 21/09/2020 con cui è stato approvato il progetto di piano;

Conferenza Paesaggistica ai sensi dell’art. 21 della Disciplina di Piano del PIT-PPR – Unione Montana dei Comuni del Mugello (FI) – Piano Strutturale Intercomunale



- Deliberazione di Giunta UMCM n. 75 del 30/10/2020 con cui è stata riapprovato lo schema di PSIM – 1° stralcio e dati gli indirizzi per l'adozione del 2° stralcio.

Altresì il PSIM è stato approvato, ai sensi e per gli effetti di cui all'art. 23 della L.R. 65/2014, dai Consigli Comunali con i seguenti atti:

- Comune di Barberino di Mugello, Delibera CC n. 70 del 30/12/2020;
- Comune di Borgo San Lorenzo, Delibera CC n. 74 in data 30/11/2020;
- Comune di Dicomano, Delibera CC n. 102 del 30/12/2020;
- Comune di Firenzuola, Delibera CC n. 20 del 29/01/2021;
- Comune di Marradi, Delibera CC n. 71 del 28/12/2020;
- Comune di Palazzuolo sul Senio, Delibera CC n. 29 del 30/11/2020;
- Comune di Scarperia e San Piero, Delibera CC n. 85 del 30/12/2020;
- Comune di Vicchio, Delibera CC n. 162 del 30/12/2020.

L'Unione Montana dei Comuni del Mugello, con nota acquisita al protocollo regionale n.59713 del 12/02/2021, ha richiesto la convocazione della seduta conclusiva rendendo disponibile la relativa documentazione e le delibere di approvazione tramite il download con il programma WeTransfer ai seguenti link:

<https://we.tl/t-In1asFM1Yn>

<https://we.tl/t-UnPQVuC1YJ>

<https://we.tl/t-61Ay81WWIE>

<https://we.tl/t-I71BPUCg5U>

<https://we.tl/t-yQJEwIHmDL>

<https://we.tl/t-OpRFSTYc8b>

<https://we.tl/t-jVtMnaV0v0>

<https://we.tl/t-9cgTM6mQtW>

Alla stessa nota è stato allegato documento contenente l'impronta informatica relativa a ciascun elaborato.

In data 22/03/2021, con nota prot. regionale n.0126205, la Regione ha trasmesso agli Enti competenti la convocazione della seduta conclusiva della Conferenza, indetta per la data odierna.

La Conferenza richiama che nel corso delle precedenti sedute sono state espresse specifiche richieste principalmente concernenti:

- la ricognizione dei beni paesaggistici con specifico focus sulle aree tutelate per legge;
- la definizione dei contenuti archeologici;
- la definizione del perimetro del Territorio Urbanizzato;
- l'individuazione dei nuclei storici e relative pertinenze e dei nuclei rurali;
- la correlazione tra strategie di PSI e Disciplina.



La revisione dei contenuti in recepimento delle richieste ha comportato a cascata un riallineamento delle informazioni attinenti al Quadro Conoscitivo, allo Statuto del territorio e alla Strategia territoriale.

Aspetti relativi ai **Beni paesaggistici, aree tutelate per legge:**

Ricognizione delle aree tutelate per legge ai sensi dell'art. 142 co. 1 lett.c) del Codice

“La Conferenza ritiene inoltre opportuna l'elaborazione di un documento di PSI che dia conto delle risultanze di tali ricognizioni finalizzate a definire un quadro di maggior dettaglio rispetto alle individuazioni operate dal PIT-PPR alla scala regionale” (estratto dal Verbale della XI seduta del 13.07.2020).

La Conferenza prende atto che la tavola QC.A15 “Beni culturali e paesaggistici” era stata stralciata successivamente all'ultima seduta di Conferenza. A seguito delle richieste da parte della Soprintendenza tale tavola, revisionata, è stata reinserita tra gli elaborati del PSIM oggetto di approvazione. Tale tavola riporta le aree di cui all'art.142, c. 1, lett. c) del Codice così come rappresentate dagli elaborati grafici del PIT-PPR. Per quanto riguarda gli esiti della ricognizione delle aree tutelate per legge ai sensi dell'art. 142 co. 1 lett.c) del Codice, svolta nell'ambito dei tavoli tecnici, essi sono stati riportati, quale “contributo tecnico conoscitivo”, nel nuovo elaborato REL01.3, costituito da una Relazione e da quattro tavole grafiche.

Ricognizione delle aree tutelate per legge ai sensi dell'art. 142 co. 1 lett.b) del Codice “i territori contermini ai laghi...”, la Conferenza richiamava nella XI seduta la necessità di dare conto, relativamente a 5 laghi ricadenti nei Comuni di Barberino di Mugello e Scarperia San Piero, della esclusione dal vincolo ai sensi dei criteri di cui all'Elaborato 7B (rif. Verbale terza seduta del 19/05/2020).

I progettisti evidenziano che ciò è contenuto nella Rel01 “Relazione generale e allegati” alla pagina 68.

Con riferimento alla ricognizione degli usi civici di cui all'art. 142 co. 1 lett.h) del Codice, la Conferenza chiede se sia stata completata o meno la relativa verifica con il competente settore regionale. Di ciò andrà data evidenza in una nota tecnica integrativa. Qualora tale verifica non sia stata ancora completata, sarà necessario esplicitarlo almeno nella legenda dell'elaborato QCA15 e andrà richiamato ove necessario negli elaborati di piano.

Aspetti relativi ai **contenuti archeologici:**

La Soprintendenza prende atto della documentazione aggiornata, riscontrando che il quadro conoscitivo relativo alle preesistenze archeologiche non si possa ancora considerare del tutto esaustivo e accurato nell'individuazione e nel posizionamento in cartografia delle evidenze note, come già espresso nelle precedenti sedute. Pertanto nel corso dello sviluppo dei Piani Operativi sarà necessario eseguire una verifica e, laddove necessario, un approfondimento dello stesso quadro conoscitivo, al fine di fornire una esaustiva mappatura dei beni archeologici presenti sui territori comunali, in quanto concorrenti a formare il patrimonio territoriale. Nel redigere tali approfondimenti i singoli Comuni, nello spirito di leale collaborazione, potranno coinvolgere la Soprintendenza nelle fasi di raccolta dei dati e nella revisione delle cartografie. Inoltre, allo scopo di garantire la protezione e la salvaguardia del patrimonio storico archeologico, le aree individuate a seguito degli approfondimenti affidati ai Piani Operativi dei singoli Comuni, dovranno essere oggetto di specifiche prescrizioni da inserirsi nelle NTA del POC, anche queste da concordare con la Soprintendenza.



Aspetti relativi ai Beni culturali:

Con riferimento al censimento degli “spazi pubblici di interesse storico artistico” incluso nell’elaborato QC.A15.1, la Soprintendenza prende atto che il corrispondente articolo della Disciplina (DIS01) è stato integrato e precisa che una più corretta denominazione sarebbe “spazi pubblici di potenziale interesse storico artistico”, non essendo ancora stata perfezionata su di essi la verifica di interesse culturale.

La Soprintendenza rileva che nella tavola QC.A15.q025 non è riportato il vincolo indiretto relativo alla Villa di Cafaggiolo e chiede di poterlo inserire.

Aspetti relativi alla definizione del perimetro del Territorio Urbanizzato:

“La Conferenza richiama quanto già richiesto nel Contributo in fase di Osservazione in merito alla elaborazione di apposito elaborato, su una adeguata base cartografica, che riporti contestualmente il perimetro del territorio urbanizzato, i morfotipi urbani individuati, le previsioni di piani attuativi o di progetti unitari convenzionati già approvati, se di iniziativa pubblica, o già convenzionati, se di iniziativa privata, gli ambiti individuati ai sensi dell’art. 4 comma 4 della LR. Ciò al fine di riscontrare gli elementi e i criteri che hanno condotto alla definizione del perimetro del t.u.” (estratto dal Verbale della XI seduta del 13.07.2020).

La Conferenza prende atto che in recepimento di tale richiesta è stato redatto un nuovo elaborato denominato ATLANTE DEL TERRITORIO URBANIZZATO, ad integrazione della REL01.1 – “Analisi del territorio urbanizzato”.

In tale elaborato sono individuati, per ogni insediamento, i seguenti dati:

- perimetro del territorio urbanizzato
- morfotipi urbani individuati
- previsioni di piani attuativi e di progetti unitari approvati o già convenzionati (con relativi estremi degli atti)
- gli ambiti individuati ai sensi dell’art. 4 c. 4 della richiamata legge regionale
- gli ambiti per le strategie di tutela degli elementi di valore paesaggistico (con relativa sigla per ogni area individuata che rimanda alle NTA specifiche UTOE).

La Conferenza ritiene in linea generale verificato il recepimento delle richieste, anche in riferimento alle modifiche relative alla definizione del perimetro del territorio urbanizzato e alla individuazione dei nuclei storici e dei nuclei rurali, con la segnalazione tuttavia di alcuni aspetti puntuali che necessitano un chiarimento:

1. Firenzuola, Piancaldoli: in corrispondenza dell’OSS.50 presentata da Privato la Conferenza rileva che il perimetro del t.u. non è stato ridotto come richiesto. Si chiede pertanto di correggere in tal senso.
2. Scarperia e San Piero: in corrispondenza dell’OSS.78 del MiBACT la Conferenza rileva che il perimetro del t.u. non è stato ridotto come richiesto (rif. Verbale settima seduta, pag.13). Si chiede pertanto di correggere in tal senso.



3. Scarperia e San Piero- Pianvallico sud: in corrispondenza delle OSS.26-27-51-52 Enti la Conferenza rileva che il perimetro del t.u. non è stato ridotto come richiesto (rif. Verbale settima seduta, pag.14).

I progettisti richiamano lo specifico confronto svolto nel corso delle precedenti sedute e illustrano come la definizione di tale perimetro sia funzionale al raggiungimento degli obiettivi prefissati dalle strategie di rafforzamento e qualificazione dell'area produttiva. La Conferenza conferma in ogni caso la richiesta di ridurre il perimetro al fine di mantenere adeguata fascia di rispetto del corso d'acqua.

4. Scarperia e San Piero- San Giusto a Fortuna: la Conferenza rileva che il perimetro del t.u. non è stato ridotto come richiesto ma in alternativa è stata prevista la Strategia specifica Sc_03 con esclusione di nuova edificazione. La Conferenza ritiene accettabile quanto proposto.

5. Borgo San Lorenzo – Panicaglia: in corrispondenza delle OSS. 40 e 57 della Regione Toscana (rif. Verbale quarta e decima seduta): la Conferenza rileva che il PSIM prevede per l'area osservata la strategia BO-03 per cui il P.O. può ammettere nuova edificazione a est del tracciato stradale previsto, garantendo quote di ERS. La Soprintendenza ritiene che l'ammissibilità delle quote di ERS non sia coerente con quanto espresso dalla Conferenza nel corso della quarta e della decima seduta.

6. Borgo San Lorenzo – Razuolo: la Soprintendenza ritiene che la richiesta espressa nel corso della quinta seduta di una revisione del perimetro finalizzata ad una maggiore aderenza all'edificato esistente non sia stata completamente recepita e pertanto chiede di correggere in tal senso (rif. Verbale quinta seduta, p. 1).

Aspetti relativi alla **correlazione tra strategie di PSI e Disciplina** (come sintetizzato nel verbale della XI seduta):

- *necessità di attribuire valenza normativa alle strategie sia di area vasta che locali, assicurando la chiara rispondenza tra individuazioni cartografiche e specifiche norme, ivi comprese le strategie connesse agli ambiti caratterizzati da condizioni di degrado [art. 92, c.4, lett.f) e c.5, lett.c) LR 65/2014] e gli ambiti di riqualificazione e rigenerazione urbana (art. 4, c.4 LR 65/2014);*

- *richiesta di approfondire e declinare maggiormente le norme ove già previste ma ritenute troppo "alte" in sede di Conferenza come risulta dai relativi verbali;*

- *definire norma di tutela delle aree libere interne al perimetro del t.u. che qualificano gli insediamenti e sono in continuità con il territorio aperto/rurale, con particolare riguardo alle aree trattate in sede di Conferenza e contenuto dei relativi verbali;*

La Conferenza prende atto che l'elaborato STR02_Atlante_UTOE è stato integrato con l'inserimento, per ciascuna UTOE, di apposito paragrafo recante "Strategie specifiche". Le strategie sono individuate negli elaborati STR01 Scenario strategico e REL01.1 – Analisi del territorio urbanizzato. Anche le NTA sono state integrate con la definizione delle "strategie specifiche" negli articoli 56, 57 e 58 relativi alle UTOE.

Sono state individuate le seguenti strategie specifiche:

UTOE 1: Fi_01-03 relative al Comune di Firenzuola;

UTOE 2: Ma_01, Ma_02 relative al Comune di Marradi; Pa_01, Pa_02 relative al Comune di Palazzuolo sul Senio;

UTOE 3: Ba_01-05 relative al Comune di Barberino di Mugello; Bo_01-07 relative al Comune di Borgo San Lorenzo; Sc_01-06 relative al Comune di Scarperia e San Piero.

Conferenza Paesaggistica ai sensi dell'art. 21 della Disciplina di Piano del PIT-PPR – Unione Montana dei Comuni del Mugello (FI) – Piano Strutturale Intercomunale



La Conferenza prende atto che l'art. 18 della Disciplina è stato integrato con i commi 4 e 5 recanti "4. *Nelle aree interne al perimetro del territorio urbanizzato, contrassegnate con apposito simbolo grafico, e denominate ambiti per strategie di tutela degli elementi di valore paesaggistico negli elaborati REL01.1 e STR01, gli interventi disciplinati dai Piani operativi dovranno attuare la tutela e garantire idonea gestione degli elementi di valore paesaggistico individuati nell'elaborato STA.A02 (Elementi della rete in territorio urbanizzato) secondo i criteri e gli obiettivi definiti all'art. 7 comma V e all'art. 12 delle presenti norme. 5. Nelle aree di cui al precedente comma si dispongono le specifiche strategie di cui agli artt. 56, 57 e 58 della presente disciplina.*"

La Soprintendenza precisa che tale norma di tutela, ai fini della conformazione del PSIM nell'ambito del presente procedimento, sia da intendersi equivalente al sostanziale mantenimento delle caratteristiche di naturalità presenti nelle aree interessate e alla esclusione di tali aree da previsioni edificatorie, pertanto i PO dovranno precisare e sviluppare tale disciplina secondo questo indirizzo.

La Conferenza valuta comunque positivamente che dette strategie di tutela siano state localizzate e ritiene che il tenore della norma sia coerente con il livello della pianificazione evidenziando altresì che i PO dovranno provvedere a declinare tali strategie di carattere generale in modo puntuale e specifico.

La Soprintendenza chiede una declinazione stringente della norma di tutela da parte dei Piani Operativi, in particolare nei seguenti casi:

- nel Comune di Borgo San Lorenzo: BO-01, 03, 05, 06, 07;
- nel Comune di Firenzuola: Fi-01, 03;
- nel Comune di Marradi: Ma-01;
- nel Comune di Palazzuolo sul Senio: Pa-01, 02;
- nel Comune di Barberino di Mugello: Ba-05.

La Soprintendenza segnala infine che la strategia Pa-01 non trova riscontro negli elaborati cartografici e che nella Disciplina vi è un errore materiale nella indicazione della strategia individuata per l'area identificata come BO-05, alla quale viene erroneamente associata la medesima disciplina destinata alla BO-06.

Previsioni comportanti nuovi impegni di suolo all'esterno del territorio urbanizzato oggetto del pronunciamento positivo della Conferenza di copianificazione ai sensi dell'art.25 della LR 65/2014

La Conferenza prende atto che le Norme sono state integrate con l'Allegato 1 e che all'art.59 "Aree di previsione esterne al perimetro del territorio urbanizzato" è stato introdotto il comma 6 recante "Le aree di cui al comma 1 sono cartografate nell'elaborato STR01. Costituisce parte integrante della presente disciplina l'Allegato 1 in cui è riportato l'esito del verbale della Conferenza di copianificazione (ex art. 25 LR 65/2014), con le integrazioni esito della Conferenza paesaggistica (ex art. 21 Disciplina del PIT/PPR) in relazione alle prescrizioni alle trasformazioni da demandarsi ai PO".

Si richiama quanto espresso nella seduta del 07.07.2020 "La Conferenza, richiamando le conclusioni della Conferenza di copianificazione, specifica che il dimensionamento indicato è sempre da intendersi come dimensionamento massimo e che il PO dovrà elaborare specifica scheda norma che declini le richieste di approfondimento a valle delle quali il PO valuterà ed approverà l'effettivo dimensionamento attribuibile alla previsione. Si ricorda che detta analisi è auspicabile



che venga effettuata a partire già dalla fase di Conferenza di copianificazione per il Piano Operativo. Ciò vale per tutte le previsioni esterne al t.u. oggetto del positivo pronunciamento della Conferenza di Copianificazione.”

La Soprintendenza precisa pertanto che i dati relativi ai dimensionamenti inclusi nel Piano Strutturale per le previsioni che comportano nuovi impegni di suolo all'esterno del territorio urbanizzato (elencati nell'Allegato 1 della Disciplina di Piano), seppur massimi, non possono essere considerati validati nell'ambito del presente procedimento in relazione alle valutazioni di natura paesaggistica. La loro valutazione, infatti, andrà svolta nella più opportuna sede delle previsioni dei singoli Piani Operativi, a fronte di una adeguata progettualità e correlata approfondita istruttoria che permetta di verificare la compatibilità delle trasformazioni previste con i valori paesaggistici delle singole aree, rispetto alla disciplina del PIT-PPR.

Inoltre, considerato che l'ambito intercomunale del PSIM non permette un puntuale approfondimento sui singoli territori comunali, la Soprintendenza precisa fin d'ora che, ad una scala di maggior dettaglio e limitata ai singoli Comuni, i Piani Operativi dovranno perseguire i seguenti indirizzi, al fine di completare il quadro conoscitivo sui beni culturali e paesaggistici:

- precisazione del quadro conoscitivo dei Beni Culturali, in considerazione del fatto che il PSIM ha acquisito i dati dal sistema Geoscopio, nel quale sono inclusi sia i beni culturali oggetto di provvedimento espresso di tutela, sia i beni culturali oggetto di declaratoria ai sensi dell'art. 4 della L. 1089/1939;
- approfondimenti conoscitivi sulle evidenze archeologiche come più sopra esposto;
- definizione degli ambiti di pertinenza paesaggistica dei beni culturali, come indicato nella Disciplina del PSIM all'art. 29, c. 5
- con riferimento ai cinque laghi menzionati nella Relazione Generale (p. 68), i PO dovranno valutare la sussistenza di eventuali valori paesaggistici da riconoscere e salvaguardare tramite una specifica disciplina;
- con riferimento alle aree di cui all'art. 142, c. 2 graficizzate nella tavola QC15, i Piani Operativi dovranno dare conto della corretta applicazione normativa, con il supporto di congrua ed esaustiva documentazione comprovante;

Inoltre, preso atto che il PSIM riporta le aree boscate come estratte dall'ortofoto 2016, i Piani Operativi dovranno svolgere una ricognizione puntuale in base ai criteri dell'Elaborato 7B delle aree tutelate ai sensi dell'art. 142, c.1, g), laddove si riscontrino sostanziali differenze tra quanto graficizzato nel sistema Geoscopio di Regione Toscana e quanto cartografato nella tavola QC.A15 del PSIM.

Conclusioni

Visto il “Piano Strutturale Intercomunale del Mugello”, così come approvato con Deliberazioni di Giunta UMCM n.62 del 21/09/2020 e n.75 del 30/10/2020 nonché con Deliberazioni dei Consigli Comunali riportate in narrativa, alla luce dell'istruttoria condotta e all'esito sia delle valutazioni odierne che delle precedenti sedute;



Richiamato:

- il co.4 dell'art.145 del D.Lgs.42/2004: “4. **I comuni, [...] conformano o adeguano gli strumenti di pianificazione urbanistica e territoriale alle previsioni dei piani paesaggistici, secondo le procedure previste dalla legge regionale, [...]**”;
- il co.5 del suddetto articolo: “5. **La regione disciplina il procedimento di conformazione ed adeguamento degli strumenti urbanistici alle previsioni della pianificazione paesaggistica, assicurando la partecipazione degli organi ministeriali al procedimento medesimo.**”;
- il co.1 dell'art.31 della L.R.65/2014: “1. **Con riferimento agli strumenti di pianificazione territoriale, agli strumenti di pianificazione urbanistica dei comuni e alle relative varianti che costituiscono adeguamento e conformazione al piano paesaggistico ai sensi dell'art.143, co.4 e 5, dell'art.145, co.4 e dell'art.146, co.5 del Codice, la Regione convoca una conferenza di servizi, detta "conferenza paesaggistica", a cui partecipano la Regione e gli organi ministeriali competenti. Alla conferenza sono invitati le province interessate o la città metropolitana e i comuni. La conferenza paesaggistica è regolata dalle disposizioni di cui al presente articolo e in base ad appositi accordi stipulati con gli organi ministeriali competenti ai sensi dell'art.15 della legge 7 agosto 1990, n. 241.**”;
- l'Accordo tra il Ministero dei Beni e della Attività Culturali e del Turismo (MiBACT) e la Regione Toscana, stipulato in data 16.12.2016 e successivamente aggiornato in data 17.05.2018.

Richiamato altresì:

- il co.1 dell'art.20 della Disciplina di Piano del PIT-PPR: “**Gli strumenti della pianificazione territoriale e urbanistica, [...], si conformano alla disciplina statutaria del piano, perseguendone gli obiettivi, applicandone gli indirizzi per le politiche e le direttive e rispettandone le prescrizioni e le prescrizioni d'uso, ai sensi dell'art.145 del Codice**”;
- il co.5 dell'art.21 della Disciplina del Piano del PIT-PPR: “5. **La valutazione della conformazione o dell'adeguamento dell'atto è effettuata: a) dagli organi ministeriali competenti e dalla Regione in forma congiunta per le parti che riguardano i beni paesaggistici; b) dalla Regione per le parti diverse da quelle di cui alla lettera a)**”;

La Conferenza, sulla base della documentazione agli atti prodotta e riportata in narrativa, alla luce dell'istruttoria condotta dalla Regione e dagli Organi ministeriali competenti e all'esito sia delle valutazioni odierne che delle precedenti sedute, **esprime parere positivo** ai sensi dell'art.21 della Disciplina di Piano del PIT-PPR alla verifica di conformazione del “Piano Strutturale Intercomunale del Mugello”, **a condizione che vengano recepite le richieste riportate in narrativa**. Con riferimento alle specifiche previsioni comportanti nuovo consumo di suolo esterno al territorio urbanizzato ed ai relativi dimensionamenti massimi indicati dal PSI, la Conferenza esprimerà le proprie valutazioni di compatibilità paesaggistica e del rispetto delle prescrizioni della disciplina del PIT-PPT nei procedimenti di conformazione dei singoli Piani Operativi.

La Conferenza dà atto, infine, che ai sensi del co.12 del suddetto art.6 “la conformazione del solo Piano Strutturale o di sua variante non produce gli effetti di cui all'art.143, co.4 e dell'art.146, co.5 del Codice, e continua a trovare applicazione l'art.23, co.3 della Disciplina del

Conferenza Paesaggistica ai sensi dell'art. 21 della Disciplina di Piano del PIT-PPR – Unione Montana dei Comuni del Mugello (FI) – Piano Strutturale Intercomunale



REGIONE TOSCANA
Giunta Regionale

Direzione Urbanistica

*Settore Tutela, Riqualificazione e Valorizzazione
del Paesaggio*

PIT, in quanto detto strumento di pianificazione territoriale non ha natura conformativa ai sensi dell'art.92, co.7, della L.R.65/2014.”

La Conferenza chiude i lavori della seduta alle ore 13.30

Per la Regione Toscana

Arch. Marco Carletti

Per la Soprintendenza ABAP per la Città Metropolitana di Firenze e le Province di Pistoia e Prato

Arch. Paola Ricco

COMUNE DI PALAZZUOLO SUL SENIO (FI)
Oggetto: PSIM - PIANO STRUTTURALE INTERCOMUNALE
DEL MUGELLO - 1° STRALCIO. RATIFICA ESITO CHIUSURA
CONFERENZA PAESAGGISTICA.

Prof. Arch. Gianfranco Gorelli

Proposta di Delib.CC_UT nr. 48 del 13-12-2021

50121 FIRENZE –via Madonna della pace, 15– TEL. 055/2342241
CELL. 3355872253

Deliberazione CC nr. _____ del _____

E – MAIL: gianfranco.gorelli@gmail.com

Pec: gianfranco.gorelli@pec.architettifirenze.it

Partita IVA n. 04804250480

Iscritto all'Ordine degli Architetti di Firenze con il n. 1629

Alla c.a. dell'arch. **Giuseppe Rosa**
Responsabile del procedimento

e alla c. a. dell'ing. **Vincenzo Massaro**
Dirigente del Servizio Economia, Ambiente, Territorio e Forestazione
Unione Montana dei Comuni del Mugello
Via P. Togliatti, 45
50032 Borgo San Lorenzo, (FI)

OGGETTO: LETTERA DI CONSEGNA DEGLI ELABORATI MODIFICATI AI FINI DELLA
CONFORMAZIONE DEL P.S.I.M. ALLA DISCIPLINA DEL PT/PPR IN COERENZA AL
DODICESIMO VERBALE CONCLUSIVO DELLA CONFERENZA PAESAGGISTICA

Premesso che il P.S.I.M. – 1° stralcio è stato approvato, ai sensi e per gli effetti di cui all'art. 23 della L.R.
65/2014, dai Consigli Comunali con i seguenti atti:

- Comune di Barberino di Mugello, Delibera CC n. 70 del 30/12/2020;
- Comune di Borgo San Lorenzo, Delibera CC n. 74 in data 30/11/2020;
- Comune di Dicomano, Delibera CC n. 102 del 30/12/2020;
- Comune di Firenzuola, Delibera CC n. 20 del 29/01/2021;
- Comune di Marradi, Delibera CC n. 71 del 28/12/2020;
- Comune di Palazzuolo sul Senio, Delibera CC n. 29 del 30/11/2020;
- Comune di Scarperia e San Piero, Delibera CC n. 85 del 30/12/2020;
- Comune di Vicchio, Delibera CC n. 162 del 30/12/2020.

Considerato che in data 10 giugno 2021 si è svolta la dodicesima seduta della Conferenza paesaggistica ai
sensi dell'art. 21 della "Disciplina del Piano" del PIT con valenza di Piano Paesaggistico relativa alla
conformazione al PIT-PPR del Piano Strutturale Intercomunale;

Visto che il suddetto verbale riporta che:

**La Conferenza, sulla base della documentazione agli atti prodotta e riportata in narrativa, alla luce
dell'istruttoria condotta dalla Regione e dagli Organi ministeriali competenti e all'esito sia delle valutazioni
odierne che delle precedenti sedute, esprime parere positivo ai sensi dell'art.21 della Disciplina di Piano del
PIT-PPR alla verifica di conformazione del "Piano Strutturale Intercomunale del Mugello", a condizione che
vengano recepite le richieste riportate in narrativa. Con riferimento alle specifiche previsioni comportanti**

nuovo consumo di suolo esterno al territorio urbanizzato ed ai relativi dimensionamenti massimi indicati dal PSI, la Conferenza esprimerà le proprie valutazioni di compatibilità paesaggistica e del rispetto delle prescrizioni della disciplina del PIT-PPT nei procedimenti di conformazione dei singoli Piani Operativi.

Considerato che:

- sono state apportate le suddette revisioni richiamate nel verbale, e che queste sono intervenute verticalmente all'interno delle singole tematiche del P.S.I.M., e che le medesime hanno necessitato anche di un lavoro di rilettura orizzontale dei contenuti del Piano e pertanto di una lettura integrata ed integrante degli elaborati revisionati;
- si allega alla presente lettera una relazione in cui si dà atto delle revisioni apportate agli elaborati del P.S.I.M.;

la presente lettera concerne la consegna definitiva ufficiale degli elaborati del Piano Strutturale Intercomunale del Mugello conformati alla Disciplina del PIT/PPR;

e più precisamente rappresenta la consegna, di conclusione dell'incarico, in riferimento all'**Art.3 "Tempi di svolgimento del servizio", comma 1, fase 7**, di cui al contratto con repertorio n.317 stipulato in data 14 giugno 2017 tra l'ing. Vincenzo Massaro in rappresentanza e per conto dell'Unione Montana dei Comuni del Mugello, e l'architetto Gianfranco Gorelli, in qualità di Mandatario e Legale Rappresentante del raggruppamento temporaneo di professionisti costituito con atto ai rogiti notaio Mario Muschio registrato in Pistoia al rep. 4035 in data 06/06/2017,

e pertanto

SI CONSEGNANO in formato digitale gli elaborati in oggetto consultabili attraverso un repository nel cloud accessibile al seguente link:

<https://drive.google.com/drive/folders/1laQlteY8xi7aeXtTsvZGqkVlvXMEqW2-?usp=sharing>

Si ricorda che i dati sono organizzati in tre cartelle con le seguenti caratteristiche

- formato pdf firmato (01_documenti_firmati)
- formato pdf (02_documenti_non_firmati)
- formato pdf alleggerito per la pubblicazione web (03_documenti_x_web).

Il P.S.I.M. affronta diverse tematiche afferenti ai seguenti raggruppamenti concettuali rispetto ai quali sono stati sistematizzati gli elaborati:

- A. Aspetti urbanistici, agroforestali, economici, archeologici, paesaggistici
- B. Aspetti geologici, idraulici e sismici
- C. Aspetti energetici del territorio
- D. Aspetti della mobilità e dei trasporti
- E. Valutazione ambientale strategica

Il R.T.P. era incaricato delle parti di cui alle precedenti lettere A, B ed E. La funzione di coordinamento generale insita nell'incarico ha riguardato anche le parti di cui agli altri punti, pertanto la presente trasmissione concerne anche le elaborazioni afferenti ai punti C e D.

Il P.S.I.M., in coerenza con i contenuti della L.R. 65/2014, e in relazione alle tematiche suddette, si compone di:

1. **quadro conoscitivo;**
2. **statuto del territorio;**
3. **strategia dello sviluppo sostenibile del territorio**

A seguire si riporta l'elenco completo degli elaborati costitutivi del P.S.I.M. conformi al PIT/PPR:

1. **QUADRO CONOSCITIVO**

I. **Aspetti fisiografici**

QC.A01.q01 – Oroidrografia – Scala 1:25.000

QC.A01.q02 – Oroidrografia – Scala 1:25.000

QC.A01.q03 – Oroidrografia – Scala 1:25.000

QC.A01.q04 – Oroidrografia – Scala 1:25.000

QC.A02.q01 – Pendenza dei versanti – Scala 1:25.000

QC.A02.q02 – Pendenza dei versanti – Scala 1:25.000

QC.A02.q03 – Pendenza dei versanti– Scala 1:25.000

QC.A02.q04 – Pendenza dei versanti– Scala 1:25.000

QC.A03.q01 – Esposizione dei versanti– Scala 1:25.000

QC.A03.q02 – Esposizione dei versanti– Scala 1:25.000

QC.A03.q03 – Esposizione dei versanti– Scala 1:25.000

QC.A03.q04 – Esposizione dei versanti– Scala 1:25.000

QC.A04.q01 - Assolazione dei versanti– Scala 1:25.000

QC.A04.q02 - Assolazione dei versanti– Scala 1:25.000

QC.A04.q03 - Assolazione dei versanti– Scala 1:25.000

QC.A04.q04 - Assolazione dei versanti– Scala 1:25.000

II. **Aspetti archeologici**

QC.A05.q01 - Carta delle risorse archeologiche – Scala 1:25.000

QC.A05.q02 - Carta delle risorse archeologiche – Scala 1:25.000

QC.A05.q03 - Carta delle risorse archeologiche – Scala 1:25.000

QC.A05.q04 - Carta delle risorse archeologiche – Scala 1:25.000

III. **Aspetti insediativi**

QC.A06.q01 - Processi di territorializzazione – Periodo preistorico e protostorico – Scala 1:25.000

QC.A06.q02 - Processi di territorializzazione – Periodo preistorico e protostorico – Scala 1:25.000

QC.A06.q03 - Processi di territorializzazione – Periodo preistorico e protostorico – Scala 1:25.000

QC.A06.q04 - Processi di territorializzazione –Periodo preistorico e protostorico – Scala 1:25.000

QC.A07.q01 - Processi di territorializzazione – Periodo etrusco – Scala 1:25.000

QC.A07.q02 - Processi di territorializzazione – Periodo etrusco – Scala 1:25.000

QC.A07.q03 - Processi di territorializzazione – Periodo etrusco – Scala 1:25.000
QC.A07.q04 - Processi di territorializzazione – Periodo etrusco – Scala 1:25.000

QC.A08.q01 - Processi di territorializzazione – Periodo romano – Scala 1:25.000
QC.A08.q02 - Processi di territorializzazione – Periodo romano – Scala 1:25.000
QC.A08.q03 - Processi di territorializzazione – Periodo romano – Scala 1:25.000
QC.A08.q04 - Processi di territorializzazione – Periodo romano – Scala 1:25.000

QC.A09.q01 - Processi di territorializzazione – Periodo medievale – Scala 1:25.000
QC.A09.q02 - Processi di territorializzazione – Periodo medievale – Scala 1:25.000
QC.A09.q03 - Processi di territorializzazione – Periodo medievale – Scala 1:25.000
QC.A09.q04 - Processi di territorializzazione – Periodo medievale – Scala 1:25.000

QC.A10.q01 - Processi di territorializzazione – Periodo ottocentesco – Scala 1:25.000
QC.A10.q02 - Processi di territorializzazione – Periodo ottocentesco – Scala 1:25.000
QC.A10q.03 - Processi di territorializzazione – Periodo ottocentesco – Scala 1:25.000
QC.A10q.04 - Processi di territorializzazione – Periodo ottocentesco – Scala 1:25.000

QC.A11.q01 - Processi di territorializzazione – Periodo post bellico – Scala 1:25.000
QC.A11.q02 - Processi di territorializzazione – Periodo post bellico – Scala 1:25.000
QC.A11.q03 - Processi di territorializzazione – Periodo post bellico – Scala 1:25.000
QC.A11.q04 - Processi di territorializzazione – Periodo post bellico – Scala 1:25.000

QC.A12.q01 - Carta della visibilità ponderata – Scala 25.000
QC.A12.q02 - Carta della visibilità ponderata – Scala 25.000
QC.A12.q03 - Carta della visibilità ponderata – Scala 25.000
QC.A12.q04 - Carta della visibilità ponderata – Scala 25.000

IV. **Aspetti agroforestali**

QC.A13.q01 - Uso del suolo al 2016 – Scala 1:10.000
QC.A13.q02 - Uso del suolo al 2016 – Scala 1:10.000
QC.A13.q03 - Uso del suolo al 2016 – Scala 1:10.000
QC.A13.q04 - Uso del suolo al 2016 – Scala 1:10.000
QC.A13.q05 - Uso del suolo al 2016 – Scala 1:10.000
QC.A13.q06 - Uso del suolo al 2016 – Scala 1:10.000
QC.A13.q07 - Uso del suolo al 2016 – Scala 1:10.000
QC.A13.q08 - Uso del suolo al 2016 – Scala 1:10.000
QC.A13.q09 - Uso del suolo al 2016 – Scala 1:10.000
QC.A13.q10 - Uso del suolo al 2016 – Scala 1:10.000
QC.A13.q11 - Uso del suolo al 2016 – Scala 1:10.000
QC.A13.q12 - Uso del suolo al 2016 – Scala 1:10.000
QC.A13.q13 - Uso del suolo al 2016 – Scala 1:10.000
QC.A13.q14 - Uso del suolo al 2016 – Scala 1:10.000
QC.A13.q15 - Uso del suolo al 2016 – Scala 1:10.000
QC.A13.q16 - Uso del suolo al 2016 – Scala 1:10.000
QC.A13.q17 - Uso del suolo al 2016 – Scala 1:10.000
QC.A13.q18 - Uso del suolo al 2016 – Scala 1:10.000

QC.A13.q19 - Uso del suolo al 2016 – Scala 1:10.000
QC.A13.q20 - Uso del suolo al 2016 – Scala 1:10.000
QC.A13.q21 - Uso del suolo al 2016 – Scala 1:10.000
QC.A13.q22 - Uso del suolo al 2016 – Scala 1:10.000
QC.A13.q23 - Uso del suolo al 2016 – Scala 1:10.000
QC.A13.q24 - Uso del suolo al 2016 – Scala 1:10.000
QC.A13.q25 - Uso del suolo al 2016 – Scala 1:10.000
QC.A13.q26 - Uso del suolo al 2016 – Scala 1:10.000
QC.A13.q27 - Uso del suolo al 2016 – Scala 1:10.000
QC.A13.q28- Uso del suolo al 2016 – Scala 1:10.000
QC.A13.q29- Uso del suolo al 2016 – Scala 1:10.000
QC.A13.q30- Uso del suolo al 2016 – Scala 1:10.000
QC.A13.q31 - Uso del suolo al 2016 – Scala 1:10.000
QC.A13.q32 - Uso del suolo al 2016 – Scala 1:10.000
QC.A13.q33 - Uso del suolo al 2016 – Scala 1:10.000
QC.A13.q34 - Uso del suolo al 2016 – Scala 1:10.000
QC.A13.q35 - Uso del suolo al 2016 – Scala 1:10.000
QC.A13.q36 - Uso del suolo al 2016 – Scala 1:10.000
QC.A13.q37 - Uso del suolo al 2016 – Scala 1:10.000

QC.A14.q01 - Assetti agroforestali – Scala 1:10.000
QC.A14.q02 - Assetti agroforestali – Scala 1:10.000
QC.A14.q03 - Assetti agroforestali – Scala 1:10.000
QC.A14.q04 - Assetti agroforestali – Scala 1:10.000
QC.A14.q05 - Assetti agroforestali – Scala 1:10.000
QC.A14.q06 - Assetti agroforestali – Scala 1:10.000
QC.A14.q07 - Assetti agroforestali – Scala 1:10.000
QC.A14.q08 - Assetti agroforestali – Scala 1:10.000
QC.A14.q09 - Assetti agroforestali – Scala 1:10.000
QC.A14.q10 - Assetti agroforestali – Scala 1:10.000
QC.A14.q11 - Assetti agroforestali – Scala 1:10.000
QC.A14.q12 - Assetti agroforestali – Scala 1:10.000
QC.A14.q13 - Assetti agroforestali – Scala 1:10.000
QC.A14.q14 - Assetti agroforestali – Scala 1:10.000
QC.A14.q15 - Assetti agroforestali – Scala 1:10.000
QC.A14.q16 - Assetti agroforestali – Scala 1:10.000
QC.A14.q17 - Assetti agroforestali – Scala 1:10.000
QC.A14.q18 - Assetti agroforestali – Scala 1:10.000
QC.A14.q19 - Assetti agroforestali – Scala 1:10.000
QC.A14.q20 - Assetti agroforestali – Scala 1:10.000
QC.A14.q21 - Assetti agroforestali – Scala 1:10.000
QC.A14.q22 - Assetti agroforestali – Scala 1:10.000
QC.A14.q23 - Assetti agroforestali – Scala 1:10.000
QC.A14.q24 - Assetti agroforestali – Scala 1:10.000
QC.A14.q25 - Assetti agroforestali – Scala 1:10.000
QC.A14.q26 - Assetti agroforestali – Scala 1:10.000
QC.A14.q27 - Assetti agroforestali – Scala 1:10.000

QC.A14.q28 - Assetti agroforestali – Scala 1:10.000
QC.A14.q29 - Assetti agroforestali – Scala 1:10.000
QC.A14.q30 - Assetti agroforestali – Scala 1:10.000
QC.A14.q31 - Assetti agroforestali – Scala 1:10.000
QC.A14.q32 - Assetti agroforestali – Scala 1:10.000
QC.A14.q33 - Assetti agroforestali – Scala 1:10.000
QC.A14.q34 - Assetti agroforestali – Scala 1:10.000
QC.A14.q35 - Assetti agroforestali – Scala 1:10.000
QC.A14.q36 - Assetti agroforestali – Scala 1:10.000
QC.A14.q37 - Assetti agroforestali – Scala 1:10.000

V. Beni Culturali e paesaggistici, aree naturali protette

QC.A15.q01 - Beni culturali e paesaggistici – Scala 1:10.000
QC.A15.q02 - Beni culturali e paesaggistici – Scala 1:10.000
QC.A15.q03 - Beni culturali e paesaggistici – Scala 1:10.000
QC.A15.q04 - Beni culturali e paesaggistici – Scala 1:10.000
QC.A15.q05 - Beni culturali e paesaggistici – Scala 1:10.000
QC.A15.q06 - Beni culturali e paesaggistici – Scala 1:10.000
QC.A15.q07 - Beni culturali e paesaggistici – Scala 1:10.000
QC.A15.q08 - Beni culturali e paesaggistici – Scala 1:10.000
QC.A15.q09 - Beni culturali e paesaggistici – Scala 1:10.000
QC.A15.q10 - Beni culturali e paesaggistici – Scala 1:10.000
QC.A15.q11 - Beni culturali e paesaggistici – Scala 1:10.000
QC.A15.q12 - Beni culturali e paesaggistici – Scala 1:10.000
QC.A15.q13 - Beni culturali e paesaggistici – Scala 1:10.000
QC.A15.q14 - Beni culturali e paesaggistici – Scala 1:10.000
QC.A15.q15 - Beni culturali e paesaggistici – Scala 1:10.000
QC.A15.q16 - Beni culturali e paesaggistici – Scala 1:10.000
QC.A15.q17 - Beni culturali e paesaggistici – Scala 1:10.000
QC.A15.q18 - Beni culturali e paesaggistici – Scala 1:10.000
QC.A15.q19 - Beni culturali e paesaggistici – Scala 1:10.000
QC.A15.q20 - Beni culturali e paesaggistici – Scala 1:10.000
QC.A15.q21 - Beni culturali e paesaggistici – Scala 1:10.000
QC.A15.q22 - Beni culturali e paesaggistici – Scala 1:10.000
QC.A15.q23 - Beni culturali e paesaggistici – Scala 1:10.000
QC.A15.q24 - Beni culturali e paesaggistici – Scala 1:10.000
QC.A15.q25 - Beni culturali e paesaggistici – Scala 1:10.000
QC.A15.q26 - Beni culturali e paesaggistici – Scala 1:10.000
QC.A15.q27 - Beni culturali e paesaggistici – Scala 1:10.000
QC.A15.q28 - Beni culturali e paesaggistici – Scala 1:10.000
QC.A15.q29 - Beni culturali e paesaggistici – Scala 1:10.000
QC.A15.q30 - Beni culturali e paesaggistici – Scala 1:10.000
QC.A15.q31 - Beni culturali e paesaggistici – Scala 1:10.000
QC.A15.q32 - Beni culturali e paesaggistici – Scala 1:10.000
QC.A15.q33 - Beni culturali e paesaggistici – Scala 1:10.000
QC.A15.q34 - Beni culturali e paesaggistici – Scala 1:10.000

QC.A15.q35 - Beni culturali e paesaggistici – Scala 1:10.000
QC.A15.q36 - Beni culturali e paesaggistici – Scala 1:10.000
QC.A15.q37 - Beni culturali e paesaggistici – Scala 1:10.000

QC.A15.1 – Elenco beni culturali, spazi pubblici di potenziale interesse storico artistico

QC.A16.q01 - Aree naturali protette – Scala 1:10.000
QC.A16.q02 - Aree naturali protette – Scala 1:10.000
QC.A16.q03 - Aree naturali protette – Scala 1:10.000
QC.A16.q04 - Aree naturali protette – Scala 1:10.000
QC.A16.q05 - Aree naturali protette – Scala 1:10.000
QC.A16.q06 - Aree naturali protette – Scala 1:10.000
QC.A16.q07 - Aree naturali protette – Scala 1:10.000
QC.A16.q08 - Aree naturali protette – Scala 1:10.000
QC.A16.q09 - Aree naturali protette – Scala 1:10.000
QC.A16.q10 - Aree naturali protette – Scala 1:10.000
QC.A16.q11 - Aree naturali protette – Scala 1:10.000
QC.A16.q12 - Aree naturali protette – Scala 1:10.000
QC.A16.q13 - Aree naturali protette – Scala 1:10.000
QC.A16.q14 - Aree naturali protette – Scala 1:10.000
QC.A16.q15 - Aree naturali protette – Scala 1:10.000
QC.A16.q16 - Aree naturali protette – Scala 1:10.000
QC.A16.q17 - Aree naturali protette – Scala 1:10.000
QC.A16.q18 - Aree naturali protette – Scala 1:10.000
QC.A16.q19 - Aree naturali protette – Scala 1:10.000
QC.A16.q20 - Aree naturali protette – Scala 1:10.000
QC.A16.q21 - Aree naturali protette – Scala 1:10.000
QC.A16.q22 - Aree naturali protette – Scala 1:10.000
QC.A16.q23 - Aree naturali protette – Scala 1:10.000
QC.A16.q24 - Aree naturali protette – Scala 1:10.000
QC.A16.q25 - Aree naturali protette – Scala 1:10.000
QC.A16.q26 - Aree naturali protette – Scala 1:10.000
QC.A16.q27 - Aree naturali protette – Scala 1:10.000
QC.A16.q28 - Aree naturali protette – Scala 1:10.000
QC.A16.q29 - Aree naturali protette – Scala 1:10.000
QC.A16.q30 - Aree naturali protette – Scala 1:10.000
QC.A16.q31 - Aree naturali protette – Scala 1:10.000
QC.A16.q32 - Aree naturali protette – Scala 1:10.000
QC.A16.q33 - Aree naturali protette – Scala 1:10.000
QC.A16.q34 - Aree naturali protette – Scala 1:10.000
QC.A16.q35 - Aree naturali protette – Scala 1:10.000
QC.A16.q36 - Aree naturali protette – Scala 1:10.000
QC.A16.q37 - Aree naturali protette – Scala 1:10.000

VI. ***Aspetti geologici, idraulici e sismici***

QC.B01.q01 - Carta geologica - Scala 1:10.000

QC.B01.q02 - Carta geologica - Scala 1:10.000
QC.B01.q03 - Carta geologica - Scala 1:10.000
QC.B01.q04 - Carta geologica - Scala 1:10.000
QC.B01.q05 - Carta geologica - Scala 1:10.000
QC.B01.q06 - Carta geologica - Scala 1:10.000
QC.B01.q07 - Carta geologica - Scala 1:10.000
QC.B01.q08 - Carta geologica - Scala 1:10.000
QC.B01.q09 - Carta geologica - Scala 1:10.000
QC.B01.q10 - Carta geologica - Scala 1:10.000
QC.B01.q11 - Carta geologica - Scala 1:10.000
QC.B01.q12 - Carta geologica - Scala 1:10.000
QC.B01.q13 - Carta geologica - Scala 1:10.000
QC.B01.q14 - Carta geologica - Scala 1:10.000
QC.B01.q15 - Carta geologica - Scala 1:10.000
QC.B01.q16 - Carta geologica - Scala 1:10.000
QC.B01.q17 - Carta geologica - Scala 1:10.000
QC.B01.q18 - Carta geologica - Scala 1:10.000
QC.B01.q19 - Carta geologica - Scala 1:10.000
QC.B01.q20 - Carta geologica - Scala 1:10.000
QC.B01.q21 - Carta geologica - Scala 1:10.000
QC.B01.q22 - Carta geologica - Scala 1:10.000
QC.B01.q23 - Carta geologica - Scala 1:10.000
QC.B01.q24 - Carta geologica - Scala 1:10.000
QC.B01.q25 - Carta geologica - Scala 1:10.000
QC.B01.q26 - Carta geologica - Scala 1:10.000
QC.B01.q27 - Carta geologica - Scala 1:10.000
QC.B01.q28 - Carta geologica - Scala 1:10.000
QC.B01.q29 - Carta geologica - Scala 1:10.000
QC.B01.q30 - Carta geologica - Scala 1:10.000
QC.B01.q31 - Carta geologica - Scala 1:10.000
QC.B01.q32 - Carta geologica - Scala 1:10.000
QC.B01.q33 - Carta geologica - Scala 1:10.000
QC.B01.q34 - Carta geologica - Scala 1:10.000
QC.B01.q35 - Carta geologica - Scala 1:10.000
QC.B01.q36 - Carta geologica - Scala 1:10.000
QC.B01.q37 - Carta geologica - Scala 1:10.000

QC.B02.q01 - Carta geomorfologica - Scala 1:10.000
QC.B02.q02 - Carta geomorfologica - Scala 1:10.000
QC.B02.q03 - Carta geomorfologica - Scala 1:10.000
QC.B02.q04 - Carta geomorfologica - Scala 1:10.000
QC.B02.q05 - Carta geomorfologica - Scala 1:10.000
QC.B02.q06 - Carta geomorfologica - Scala 1:10.000
QC.B02.q07 - Carta geomorfologica - Scala 1:10.000
QC.B02.q08 - Carta geomorfologica - Scala 1:10.000
QC.B02.q09 - Carta geomorfologica - Scala 1:10.000
QC.B02.q10 - Carta geomorfologica - Scala 1:10.000

QC.B02.q11 - Carta geomorfologica - Scala 1:10.000
QC.B02.q12 - Carta geomorfologica - Scala 1:10.000
QC.B02.q13 - Carta geomorfologica - Scala 1:10.000
QC.B02.q14 - Carta geomorfologica - Scala 1:10.000
QC.B02.q15 - Carta geomorfologica - Scala 1:10.000
QC.B02.q16 - Carta geomorfologica - Scala 1:10.000
QC.B02.q17 - Carta geomorfologica - Scala 1:10.000
QC.B02.q18 - Carta geomorfologica - Scala 1:10.000
QC.B02.q19 - Carta geomorfologica - Scala 1:10.000
QC.B02.q20 - Carta geomorfologica - Scala 1:10.000
QC.B02.q21 - Carta geomorfologica - Scala 1:10.000
QC.B02.q22 - Carta geomorfologica - Scala 1:10.000
QC.B02.q23 - Carta geomorfologica - Scala 1:10.000
QC.B02.q24 - Carta geomorfologica - Scala 1:10.000
QC.B02.q25 - Carta geomorfologica - Scala 1:10.000
QC.B02.q26 - Carta geomorfologica - Scala 1:10.000
QC.B02.q27 - Carta geomorfologica - Scala 1:10.000
QC.B02.q28 - Carta geomorfologica - Scala 1:10.000
QC.B02.q29 - Carta geomorfologica - Scala 1:10.000
QC.B02.q30 - Carta geomorfologica - Scala 1:10.000
QC.B02.q31 - Carta geomorfologica - Scala 1:10.000
QC.B02.q32 - Carta geomorfologica - Scala 1:10.000
QC.B02.q33 - Carta geomorfologica - Scala 1:10.000
QC.B02.q34 - Carta geomorfologica - Scala 1:10.000
QC.B02.q35 - Carta geomorfologica - Scala 1:10.000
QC.B02.q36 - Carta geomorfologica - Scala 1:10.000
QC.B02.q37 - Carta geomorfologica - Scala 1:10.000

QC.B03.q01 - Carta geologico-tecnica e dei dati di base - Scala 1:10.000
QC.B03.q02 - Carta geologico-tecnica e dei dati di base - Scala 1:10.000
QC.B03.q03 - Carta geologico-tecnica e dei dati di base - Scala 1:10.000
QC.B03.q04 - Carta geologico-tecnica e dei dati di base - Scala 1:10.000
QC.B03.q05 - Carta geologico-tecnica e dei dati di base - Scala 1:10.000
QC.B03.q06 - Carta geologico-tecnica e dei dati di base - Scala 1:10.000
QC.B03.q07 - Carta geologico-tecnica e dei dati di base - Scala 1:10.000
QC.B03.q08 - Carta geologico-tecnica e dei dati di base - Scala 1:10.000
QC.B03.q09 - Carta geologico-tecnica e dei dati di base - Scala 1:10.000
QC.B03.q10 - Carta geologico-tecnica e dei dati di base - Scala 1:10.000
QC.B03.q11 - Carta geologico-tecnica e dei dati di base - Scala 1:10.000
QC.B03.q12 - Carta geologico-tecnica e dei dati di base - Scala 1:10.000
QC.B03.q13 - Carta geologico-tecnica e dei dati di base - Scala 1:10.000
QC.B03.q14 - Carta geologico-tecnica e dei dati di base - Scala 1:10.000
QC.B03.q15 - Carta geologico-tecnica e dei dati di base - Scala 1:10.000
QC.B03.q16 - Carta geologico-tecnica e dei dati di base - Scala 1:10.000
QC.B03.q17 - Carta geologico-tecnica e dei dati di base - Scala 1:10.000
QC.B03.q18 - Carta geologico-tecnica e dei dati di base - Scala 1:10.000
QC.B03.q19 - Carta geologico-tecnica e dei dati di base - Scala 1:10.000

QC.B03.q20 - Carta geologico-tecnica e dei dati di base - Scala 1:10.000
QC.B03.q21 - Carta geologico-tecnica e dei dati di base - Scala 1:10.000
QC.B03.q22 - Carta geologico-tecnica e dei dati di base - Scala 1:10.000
QC.B03.q23 - Carta geologico-tecnica e dei dati di base - Scala 1:10.000
QC.B03.q24 - Carta geologico-tecnica e dei dati di base - Scala 1:10.000
QC.B03.q25 - Carta geologico-tecnica e dei dati di base - Scala 1:10.000
QC.B03.q26 - Carta geologico-tecnica e dei dati di base - Scala 1:10.000
QC.B03.q27 - Carta geologico-tecnica e dei dati di base - Scala 1:10.000
QC.B03.q28 - Carta geologico-tecnica e dei dati di base - Scala 1:10.000
QC.B03.q29 - Carta geologico-tecnica e dei dati di base - Scala 1:10.000
QC.B03.q30 - Carta geologico-tecnica e dei dati di base - Scala 1:10.000
QC.B03.q31 - Carta geologico-tecnica e dei dati di base - Scala 1:10.000
QC.B03.q32 - Carta geologico-tecnica e dei dati di base - Scala 1:10.000
QC.B03.q33 - Carta geologico-tecnica e dei dati di base - Scala 1:10.000
QC.B03.q34 - Carta geologico-tecnica e dei dati di base - Scala 1:10.000
QC.B03.q35 - Carta geologico-tecnica e dei dati di base - Scala 1:10.000
QC.B03.q36 - Carta geologico-tecnica e dei dati di base - Scala 1:10.000
QC.B03.q37 - Carta geologico-tecnica e dei dati di base - Scala 1:10.000

QC.B03 - Atlante dei dati di base – Scala 1:10.000

QC.B04.q01 - Carta della tutela della risorsa idrogeologica - Scala 1:25.000
QC.B04.q02 - Carta della tutela della risorsa idrogeologica - Scala 1:25.000
QC.B04.q03 - Carta della tutela della risorsa idrogeologica - Scala 1:25.000
QC.B04.q04 - Carta della tutela della risorsa idrogeologica - Scala 1:25.000

QC.B05 – Carta delle mesozonazione sismica del bacino del Mugello - Scala 1:25.000

QC.B06.q01 – Carta della microzonazione sismica - Scala 1:10.000
QC.B06.q02 – Carta della microzonazione sismica - Scala 1:10.000
QC.B06.q03 – Carta della microzonazione sismica - Scala 1:10.000
QC.B06.q04 – Carta della microzonazione sismica - Scala 1:10.000
QC.B06.q05 – Carta della microzonazione sismica - Scala 1:10.000
QC.B06.q06 – Carta della microzonazione sismica - Scala 1:10.000
QC.B06.q08 – Carta della microzonazione sismica - Scala 1:10.000
QC.B06.q10 – Carta della microzonazione sismica - Scala 1:10.000
QC.B06.q12 – Carta della microzonazione sismica - Scala 1:10.000
QC.B06.q13 – Carta della microzonazione sismica - Scala 1:10.000
QC.B06.q14 – Carta della microzonazione sismica - Scala 1:10.000
QC.B06.q15 – Carta della microzonazione sismica - Scala 1:10.000
QC.B06.q16 – Carta della microzonazione sismica - Scala 1:10.000
QC.B06.q17 – Carta della microzonazione sismica - Scala 1:10.000
QC.B06.q18 – Carta della microzonazione sismica - Scala 1:10.000
QC.B06.q19 – Carta della microzonazione sismica - Scala 1:10.000
QC.B06.q20 – Carta della microzonazione sismica - Scala 1:10.000

Appendice 3 - Studi di Microzonazione sismica

Appendice 4 - Dati geologici e geofisici di base

VII. **Aspetti energetici del territorio**

QC.C01 – Quadro dei consumi energetici - Infografica

QC.C02.q01 – Sistema delle infrastrutture Nord-Est – Scala 1:25.000

QC.C02.q02 – Sistema delle infrastrutture Sud-Est – Scala 1:25.000

QC.C02.q03 – Sistema delle infrastrutture Nord-Ovest – Scala 1:25.000

QC.C02.q04 – Sistema delle infrastrutture Sud-Ovest – Scala 1:25.000

QC.C03.q01 – Sistema insediativo Nord-Est – Scala 1:25.000

QC.C03.q02 – Sistema insediativo Sud-Est – Scala 1:25.000

QC.C03.q03 – Sistema insediativo Nord-Ovest – Scala 1:25.000

QC.C03.q04 – Sistema insediativo Sud-Ovest – Scala 1:25.000

QC.C04.01 – Sistema dei vincoli eolico – Scala 1:50.000

QC.C04.02 – Sistema dei vincoli biomasse – Scala 1:50.000

QC.C04.03 – Sistema dei vincoli fotovoltaico – Scala 1:50.000

VIII. **La rete infrastrutturale**

QC.D01 – Inquadramento della rete infrastrutturale – Scala 1:50.000

2. **STATUTO DEL TERRITORIO**

STA.A01.q01 - Struttura territoriale idro-geomorfologica – Scala 1:25.000

STA.A01.q02 - Struttura territoriale idro-geomorfologica – Scala 1:25.000

STA.A01.q03 - Struttura territoriale idro-geomorfologica – Scala 1:25.000

STA.A01.q04 - Struttura territoriale idro-geomorfologica – Scala 1:25.000

STA.A02.q01 - Struttura territoriale ecosistemica – Scala 1:10.000

STA.A02.q02 - Struttura territoriale ecosistemica – Scala 1:10.000

STA.A02.q03 - Struttura territoriale ecosistemica – Scala 1:10.000

STA.A02.q04 - Struttura territoriale ecosistemica – Scala 1:10.000

STA.A02.q05 - Struttura territoriale ecosistemica – Scala 1:10.000

STA.A02.q06 - Struttura territoriale ecosistemica – Scala 1:10.000

STA.A02.q07 - Struttura territoriale ecosistemica – Scala 1:10.000

STA.A02.q08 - Struttura territoriale ecosistemica – Scala 1:10.000

STA.A02.q09 - Struttura territoriale ecosistemica – Scala 1:10.000

STA.A02.q10 - Struttura territoriale ecosistemica – Scala 1:10.000

STA.A02.q11 - Struttura territoriale ecosistemica – Scala 1:10.000

STA.A02.q12 - Struttura territoriale ecosistemica – Scala 1:10.000

STA.A02.q13 - Struttura territoriale ecosistemica – Scala 1:10.000

STA.A02.q14 - Struttura territoriale ecosistemica – Scala 1:10.000

STA.A02.q15 - Struttura territoriale ecosistemica – Scala 1:10.000

STA.A02.q16 - Struttura territoriale ecosistemica – Scala 1:10.000

STA.A02.q17 - Struttura territoriale ecosistemica – Scala 1:10.000

STA.A02.q18 - Struttura territoriale ecosistemica – Scala 1:10.000
STA.A02.q19 - Struttura territoriale ecosistemica – Scala 1:10.000
STA.A02.q20 - Struttura territoriale ecosistemica – Scala 1:10.000
STA.A02.q21 - Struttura territoriale ecosistemica – Scala 1:10.000
STA.A02.q22 - Struttura territoriale ecosistemica – Scala 1:10.000
STA.A02.q23 - Struttura territoriale ecosistemica – Scala 1:10.000
STA.A02.q24 - Struttura territoriale ecosistemica – Scala 1:10.000
STA.A02.q25 - Struttura territoriale ecosistemica – Scala 1:10.000
STA.A02.q26 - Struttura territoriale ecosistemica – Scala 1:10.000
STA.A02.q27 - Struttura territoriale ecosistemica – Scala 1:10.000
STA.A02.q28 - Struttura territoriale ecosistemica – Scala 1:10.000
STA.A02.q29 - Struttura territoriale ecosistemica – Scala 1:10.000
STA.A02.q30 - Struttura territoriale ecosistemica – Scala 1:10.000
STA.A02.q31 - Struttura territoriale ecosistemica – Scala 1:10.000
STA.A02.q32 - Struttura territoriale ecosistemica – Scala 1:10.000
STA.A02.q33 - Struttura territoriale ecosistemica – Scala 1:10.000
STA.A02.q34 - Struttura territoriale ecosistemica – Scala 1:10.000
STA.A02.q35 - Struttura territoriale ecosistemica – Scala 1:10.000
STA.A02.q36 - Struttura territoriale ecosistemica – Scala 1:10.000
STA.A02.q37 - Struttura territoriale ecosistemica – Scala 1:10.000

STA.A03.q01 - Struttura territoriale insediativa – Scala 1:25.000
STA.A03.q02 - Struttura territoriale insediativa – Scala 1:25.000
STA.A03.q03 - Struttura territoriale insediativa – Scala 1:25.000
STA.A03.q04 - Struttura territoriale insediativa – Scala 1:25.000

STA.A04.q01 - Struttura territoriale agro-forestale – Scala 1:10.000
STA.A04.q02 - Struttura territoriale agro-forestale – Scala 1:10.000
STA.A04.q03 - Struttura territoriale agro-forestale – Scala 1:10.000
STA.A04.q04 - Struttura territoriale agro-forestale – Scala 1:10.000
STA.A04.q05 - Struttura territoriale agro-forestale – Scala 1:10.000
STA.A04.q06 - Struttura territoriale agro-forestale – Scala 1:10.000
STA.A04.q07 - Struttura territoriale agro-forestale – Scala 1:10.000
STA.A04.q08 - Struttura territoriale agro-forestale – Scala 1:10.000
STA.A04.q09 - Struttura territoriale agro-forestale – Scala 1:10.000
STA.A04.q10 - Struttura territoriale agro-forestale – Scala 1:10.000
STA.A04.q11 - Struttura territoriale agro-forestale – Scala 1:10.000
STA.A04.q12 - Struttura territoriale agro-forestale – Scala 1:10.000
STA.A04.q13 - Struttura territoriale agro-forestale – Scala 1:10.000
STA.A04.q14 - Struttura territoriale agro-forestale – Scala 1:10.000
STA.A04.q15 - Struttura territoriale agro-forestale – Scala 1:10.000
STA.A04.q16 - Struttura territoriale agro-forestale – Scala 1:10.000
STA.A04.q17 - Struttura territoriale agro-forestale – Scala 1:10.000
STA.A04.q18 - Struttura territoriale agro-forestale – Scala 1:10.000
STA.A04.q19 - Struttura territoriale agro-forestale – Scala 1:10.000
STA.A04.q20 - Struttura territoriale agro-forestale – Scala 1:10.000
STA.A04.q21 - Struttura territoriale agro-forestale – Scala 1:10.000

STA.A04.q22 - Struttura territoriale agro-forestale – Scala 1:10.000
STA.A04.q23 - Struttura territoriale agro-forestale – Scala 1:10.000
STA.A04.q24 - Struttura territoriale agro-forestale – Scala 1:10.000
STA.A04.q25 - Struttura territoriale agro-forestale – Scala 1:10.000
STA.A04.q26 - Struttura territoriale agro-forestale – Scala 1:10.000
STA.A04.q27 - Struttura territoriale agro-forestale – Scala 1:10.000
STA.A04.q28 - Struttura territoriale agro-forestale – Scala 1:10.000
STA.A04.q29 - Struttura territoriale agro-forestale – Scala 1:10.000
STA.A04.q30 - Struttura territoriale agro-forestale – Scala 1:10.000
STA.A04.q31 - Struttura territoriale agro-forestale – Scala 1:10.000
STA.A04.q32 - Struttura territoriale agro-forestale – Scala 1:10.000
STA.A04.q33 - Struttura territoriale agro-forestale – Scala 1:10.000
STA.A04.q34 - Struttura territoriale agro-forestale – Scala 1:10.000
STA.A04.q35 - Struttura territoriale agro-forestale – Scala 1:10.000
STA.A04.q36 - Struttura territoriale agro-forestale – Scala 1:10.000
STA.A04.q37 - Struttura territoriale agro-forestale – Scala 1:10.000

STA.A05.q01 - Criticità territoriali – Scala 1:10.000
STA.A05.q02 - Criticità territoriali – Scala 1:10.000
STA.A05.q03 - Criticità territoriali – Scala 1:10.000
STA.A05.q04 - Criticità territoriali – Scala 1:10.000
STA.A05.q05 - Criticità territoriali – Scala 1:10.000
STA.A05.q06 - Criticità territoriali – Scala 1:10.000
STA.A05.q07 - Criticità territoriali – Scala 1:10.000
STA.A05.q08 - Criticità territoriali – Scala 1:10.000
STA.A05.q09 - Criticità territoriali – Scala 1:10.000
STA.A05.q10 - Criticità territoriali – Scala 1:10.000
STA.A05.q11 - Criticità territoriali – Scala 1:10.000
STA.A05.q12 - Criticità territoriali – Scala 1:10.000
STA.A05.q13 - Criticità territoriali – Scala 1:10.000
STA.A05.q14 - Criticità territoriali – Scala 1:10.000
STA.A05.q15 - Criticità territoriali – Scala 1:10.000
STA.A05.q16 - Criticità territoriali – Scala 1:10.000
STA.A05.q17 - Criticità territoriali – Scala 1:10.000
STA.A05.q18 - Criticità territoriali – Scala 1:10.000
STA.A05.q19 - Criticità territoriali – Scala 1:10.000
STA.A05.q20 - Criticità territoriali – Scala 1:10.000
STA.A05.q21 - Criticità territoriali – Scala 1:10.000
STA.A05.q22 - Criticità territoriali – Scala 1:10.000
STA.A05.q23 - Criticità territoriali – Scala 1:10.000
STA.A05.q24 - Criticità territoriali – Scala 1:10.000
STA.A05.q25 - Criticità territoriali – Scala 1:10.000
STA.A05.q26 - Criticità territoriali – Scala 1:10.000
STA.A05.q27 - Criticità territoriali – Scala 1:10.000
STA.A05.q28 - Criticità territoriali – Scala 1:10.000
STA.A05.q29 - Criticità territoriali – Scala 1:10.000
STA.A05.q30 - Criticità territoriali – Scala 1:10.000

STA.A05.q31 - Criticità territoriali – Scala 1:10.000
STA.A05.q32 - Criticità territoriali – Scala 1:10.000
STA.A05.q33 - Criticità territoriali – Scala 1:10.000
STA.A05.q34 - Criticità territoriali – Scala 1:10.000
STA.A05.q35 - Criticità territoriali – Scala 1:10.000
STA.A05.q36 - Criticità territoriali – Scala 1:10.000
STA.A05.q37 - Criticità territoriali – Scala 1:10.000

STA.A06.q01 - Patrimonio territoriale – Scala 1:10.000
STA.A06.q02 - Patrimonio territoriale – Scala 1:10.000
STA.A06.q03 - Patrimonio territoriale – Scala 1:10.000
STA.A06.q04 - Patrimonio territoriale – Scala 1:10.000
STA.A06.q05 - Patrimonio territoriale – Scala 1:10.000
STA.A06.q06 - Patrimonio territoriale – Scala 1:10.000
STA.A06.q07 - Patrimonio territoriale – Scala 1:10.000
STA.A06.q08 - Patrimonio territoriale – Scala 1:10.000
STA.A06.q09 - Patrimonio territoriale – Scala 1:10.000
STA.A06.q10 - Patrimonio territoriale – Scala 1:10.000
STA.A06.q11 - Patrimonio territoriale – Scala 1:10.000
STA.A06.q12 - Patrimonio territoriale – Scala 1:10.000
STA.A06.q13 - Patrimonio territoriale – Scala 1:10.000
STA.A06.q14 - Patrimonio territoriale – Scala 1:10.000
STA.A06.q15 - Patrimonio territoriale – Scala 1:10.000
STA.A06.q16 - Patrimonio territoriale – Scala 1:10.000
STA.A06.q17 - Patrimonio territoriale – Scala 1:10.000
STA.A06.q18 - Patrimonio territoriale – Scala 1:10.000
STA.A06.q19 - Patrimonio territoriale – Scala 1:10.000
STA.A06.q20 - Patrimonio territoriale – Scala 1:10.000
STA.A06.q21 - Patrimonio territoriale – Scala 1:10.000
STA.A06.q22 - Patrimonio territoriale – Scala 1:10.000
STA.A06.q23 - Patrimonio territoriale – Scala 1:10.000
STA.A06.q24 - Patrimonio territoriale – Scala 1:10.000
STA.A06.q25 - Patrimonio territoriale – Scala 1:10.000
STA.A06.q26 - Patrimonio territoriale – Scala 1:10.000
STA.A06.q27 - Patrimonio territoriale – Scala 1:10.000
STA.A06.q28 - Patrimonio territoriale – Scala 1:10.000
STA.A06.q29 - Patrimonio territoriale – Scala 1:10.000
STA.A06.q30 - Patrimonio territoriale – Scala 1:10.000
STA.A06.q31 - Patrimonio territoriale – Scala 1:10.000
STA.A06.q32 - Patrimonio territoriale – Scala 1:10.000
STA.A06.q33 - Patrimonio territoriale – Scala 1:10.000
STA.A06.q34 - Patrimonio territoriale – Scala 1:10.000
STA.A06.q35 - Patrimonio territoriale – Scala 1:10.000
STA.A06.q36 - Patrimonio territoriale – Scala 1:10.000
STA.A06.q37 - Patrimonio territoriale – Scala 1:10.000

STA.A07.q01 - Territorio urbanizzato e territorio rurale – Scala 1:10.000

STA.A07.q02 - Territorio urbanizzato e territorio rurale – Scala 1:10.000
STA.A07.q03 - Territorio urbanizzato e territorio rurale – Scala 1:10.000
STA.A07.q04 - Territorio urbanizzato e territorio rurale – Scala 1:10.000
STA.A07.q05 - Territorio urbanizzato e territorio rurale – Scala 1:10.000
STA.A07.q06 - Territorio urbanizzato e territorio rurale – Scala 1:10.000
STA.A07.q07 - Territorio urbanizzato e territorio rurale – Scala 1:10.000
STA.A07.q08 - Territorio urbanizzato e territorio rurale – Scala 1:10.000
STA.A07.q09 - Territorio urbanizzato e territorio rurale – Scala 1:10.000
STA.A07.q10 - Territorio urbanizzato e territorio rurale – Scala 1:10.000
STA.A07.q11 - Territorio urbanizzato e territorio rurale – Scala 1:10.000
STA.A07.q12 - Territorio urbanizzato e territorio rurale – Scala 1:10.000
STA.A07.q13 - Territorio urbanizzato e territorio rurale – Scala 1:10.000
STA.A07.q14 - Territorio urbanizzato e territorio rurale – Scala 1:10.000
STA.A07.q15 - Territorio urbanizzato e territorio rurale – Scala 1:10.000
STA.A07.q16 - Territorio urbanizzato e territorio rurale – Scala 1:10.000
STA.A07.q17 - Territorio urbanizzato e territorio rurale – Scala 1:10.000
STA.A07.q18 - Territorio urbanizzato e territorio rurale – Scala 1:10.000
STA.A07.q19 - Territorio urbanizzato e territorio rurale – Scala 1:10.000
STA.A07.q20 - Territorio urbanizzato e territorio rurale – Scala 1:10.000
STA.A07.q21 - Territorio urbanizzato e territorio rurale – Scala 1:10.000
STA.A07.q22 - Territorio urbanizzato e territorio rurale – Scala 1:10.000
STA.A07.q23 - Territorio urbanizzato e territorio rurale – Scala 1:10.000
STA.A07.q24 - Territorio urbanizzato e territorio rurale – Scala 1:10.000
STA.A07.q25 - Territorio urbanizzato e territorio rurale – Scala 1:10.000
STA.A07.q26 - Territorio urbanizzato e territorio rurale – Scala 1:10.000
STA.A07.q27 - Territorio urbanizzato e territorio rurale – Scala 1:10.000
STA.A07.q28 - Territorio urbanizzato e territorio rurale – Scala 1:10.000
STA.A07.q29 - Territorio urbanizzato e territorio rurale – Scala 1:10.000
STA.A07.q30 - Territorio urbanizzato e territorio rurale – Scala 1:10.000
STA.A07.q31 - Territorio urbanizzato e territorio rurale – Scala 1:10.000
STA.A07.q32 - Territorio urbanizzato e territorio rurale – Scala 1:10.000
STA.A07.q33 - Territorio urbanizzato e territorio rurale – Scala 1:10.000
STA.A07.q34 - Territorio urbanizzato e territorio rurale – Scala 1:10.000
STA.A07.q35 - Territorio urbanizzato e territorio rurale – Scala 1:10.000
STA.A07.q36 - Territorio urbanizzato e territorio rurale – Scala 1:10.000
STA.A07.q37 - Territorio urbanizzato e territorio rurale – Scala 1:10.000

3. STRATEGIE TERRITORIALI

STR01.q01 - Scenario strategico – Scala 1:25.000
STR01.q02 - Scenario strategico – Scala 1:25.000
STR01.q03 - Scenario strategico – Scala 1:25.000
STR01.q04 - Scenario strategico – Scala 1:25.000

STR02 - Atlante delle U.T.O.E.

STR03.q01 - Carta della pericolosità geologica – Scala 1:10.000

STR03.q02 - Carta della pericolosità geologica – Scala 1:10.000
STR03.q03 - Carta della pericolosità geologica – Scala 1:10.000
STR03.q04 - Carta della pericolosità geologica – Scala 1:10.000
STR03.q05 - Carta della pericolosità geologica – Scala 1:10.000
STR03.q06 - Carta della pericolosità geologica – Scala 1:10.000
STR03.q07 - Carta della pericolosità geologica – Scala 1:10.000
STR03.q08 - Carta della pericolosità geologica – Scala 1:10.000
STR03.q09 - Carta della pericolosità geologica – Scala 1:10.000
STR03.q10 - Carta della pericolosità geologica – Scala 1:10.000
STR03.q11 - Carta della pericolosità geologica – Scala 1:10.000
STR03.q12 - Carta della pericolosità geologica – Scala 1:10.000
STR03.q13 - Carta della pericolosità geologica – Scala 1:10.000
STR03.q14 - Carta della pericolosità geologica – Scala 1:10.000
STR03.q15 - Carta della pericolosità geologica – Scala 1:10.000
STR03.q16 - Carta della pericolosità geologica – Scala 1:10.000
STR03.q17 - Carta della pericolosità geologica – Scala 1:10.000
STR03.q18 - Carta della pericolosità geologica – Scala 1:10.000
STR03.q19 - Carta della pericolosità geologica – Scala 1:10.000
STR03.q20 - Carta della pericolosità geologica – Scala 1:10.000
STR03.q21 - Carta della pericolosità geologica – Scala 1:10.000
STR03.q22 - Carta della pericolosità geologica – Scala 1:10.000
STR03.q23 - Carta della pericolosità geologica – Scala 1:10.000
STR03.q24 - Carta della pericolosità geologica – Scala 1:10.000
STR03.q25 - Carta della pericolosità geologica – Scala 1:10.000
STR03.q26 - Carta della pericolosità geologica – Scala 1:10.000
STR03.q27 - Carta della pericolosità geologica – Scala 1:10.000
STR03.q28 - Carta della pericolosità geologica – Scala 1:10.000
STR03.q29 - Carta della pericolosità geologica – Scala 1:10.000
STR03.q30 - Carta della pericolosità geologica – Scala 1:10.000
STR03.q31 - Carta della pericolosità geologica – Scala 1:10.000
STR03.q32 - Carta della pericolosità geologica – Scala 1:10.000
STR03.q33 - Carta della pericolosità geologica – Scala 1:10.000
STR03.q34 - Carta della pericolosità geologica – Scala 1:10.000
STR03.q35 - Carta della pericolosità geologica – Scala 1:10.000
STR03.q36 - Carta della pericolosità geologica – Scala 1:10.000
STR03.q37 - Carta della pericolosità geologica – Scala 1:10.000

STR04.01.q01 - Carta della pericolosità da alluvioni – Scala 1:10.000
STR04.01.q02 - Carta della pericolosità da alluvioni – Scala 1:10.000
STR04.01.q03 - Carta della pericolosità da alluvioni – Scala 1:10.000
STR04.01.q04 - Carta della pericolosità da alluvioni – Scala 1:10.000
STR04.01.q05 - Carta della pericolosità da alluvioni – Scala 1:10.000
STR04.01.q06 - Carta della pericolosità da alluvioni – Scala 1:10.000
STR04.01.q07 - Carta della pericolosità da alluvioni – Scala 1:10.000
STR04.01.q08 - Carta della pericolosità da alluvioni – Scala 1:10.000
STR04.01.q09 - Carta della pericolosità da alluvioni – Scala 1:10.000
STR04.01.q10 - Carta della pericolosità da alluvioni – Scala 1:10.000

STR04.01.q11 - Carta della pericolosità da alluvioni – Scala 1:10.000
STR04.01.q12 - Carta della pericolosità da alluvioni – Scala 1:10.000
STR04.01.q13 - Carta della pericolosità da alluvioni – Scala 1:10.000
STR04.01.q14 - Carta della pericolosità da alluvioni – Scala 1:10.000
STR04.01.q15 - Carta della pericolosità da alluvioni – Scala 1:10.000
STR04.01.q16 - Carta della pericolosità da alluvioni – Scala 1:10.000
STR04.01.q17 - Carta della pericolosità da alluvioni – Scala 1:10.000
STR04.01.q18 - Carta della pericolosità da alluvioni – Scala 1:10.000
STR04.01.q19 - Carta della pericolosità da alluvioni – Scala 1:10.000
STR04.01.q20 - Carta della pericolosità da alluvioni – Scala 1:10.000
STR04.01.q21 - Carta della pericolosità da alluvioni – Scala 1:10.000
STR04.01.q22 - Carta della pericolosità da alluvioni – Scala 1:10.000
STR04.01.q23 - Carta della pericolosità da alluvioni – Scala 1:10.000
STR04.01.q24 - Carta della pericolosità da alluvioni – Scala 1:10.000
STR04.01.q25 - Carta della pericolosità da alluvioni – Scala 1:10.000
STR04.01.q26 - Carta della pericolosità da alluvioni – Scala 1:10.000
STR04.01.q27 - Carta della pericolosità da alluvioni – Scala 1:10.000
STR04.01.q28 - Carta della pericolosità da alluvioni – Scala 1:10.000
STR04.01.q29 - Carta della pericolosità da alluvioni – Scala 1:10.000
STR04.01.q30 - Carta della pericolosità da alluvioni – Scala 1:10.000
STR04.01.q31 - Carta della pericolosità da alluvioni – Scala 1:10.000
STR04.01.q32 - Carta della pericolosità da alluvioni – Scala 1:10.000
STR04.01.q33 - Carta della pericolosità da alluvioni – Scala 1:10.000
STR04.01.q34 - Carta della pericolosità da alluvioni – Scala 1:10.000
STR04.01.q35 - Carta della pericolosità da alluvioni – Scala 1:10.000
STR04.01.q36 - Carta della pericolosità da alluvioni – Scala 1:10.000
STR04.01.q37 - Carta della pericolosità da alluvioni – Scala 1:10.000

STR04.02.q01 - Carta della magnitudo idraulica – Scala 1:10.000
STR04.02.q02 - Carta della magnitudo idraulica – Scala 1:10.000
STR04.02.q03 - Carta della magnitudo idraulica – Scala 1:10.000
STR04.02.q04 - Carta della magnitudo idraulica – Scala 1:10.000
STR04.02.q05 - Carta della magnitudo idraulica – Scala 1:10.000
STR04.02.q06 - Carta della magnitudo idraulica – Scala 1:10.000
STR04.02.q07 - Carta della magnitudo idraulica – Scala 1:10.000
STR04.02.q08 - Carta della magnitudo idraulica – Scala 1:10.000
STR04.02.q09 - Carta della magnitudo idraulica – Scala 1:10.000
STR04.02.q10 - Carta della magnitudo idraulica – Scala 1:10.000
STR04.02.q11 - Carta della magnitudo idraulica – Scala 1:10.000
STR04.02.q12 - Carta della magnitudo idraulica – Scala 1:10.000
STR04.02.q13 - Carta della magnitudo idraulica – Scala 1:10.000
STR04.02.q14 - Carta della magnitudo idraulica – Scala 1:10.000
STR04.02.q15 - Carta della magnitudo idraulica – Scala 1:10.000
STR04.02.q16 - Carta della magnitudo idraulica – Scala 1:10.000
STR04.02.q17 - Carta della magnitudo idraulica – Scala 1:10.000
STR04.02.q18 - Carta della magnitudo idraulica – Scala 1:10.000
STR04.02.q19 - Carta della magnitudo idraulica – Scala 1:10.000

STR04.02.q20 - Carta della magnitudo idraulica – Scala 1:10.000
STR04.02.q21 - Carta della magnitudo idraulica – Scala 1:10.000
STR04.02.q22 - Carta della magnitudo idraulica – Scala 1:10.000
STR04.02.q23 - Carta della magnitudo idraulica – Scala 1:10.000
STR04.02.q24 - Carta della magnitudo idraulica – Scala 1:10.000
STR04.02.q25 - Carta della magnitudo idraulica – Scala 1:10.000
STR04.02.q26 - Carta della magnitudo idraulica – Scala 1:10.000
STR04.02.q27 - Carta della magnitudo idraulica – Scala 1:10.000
STR04.02.q28 - Carta della magnitudo idraulica – Scala 1:10.000
STR04.02.q29 - Carta della magnitudo idraulica – Scala 1:10.000
STR04.02.q30 - Carta della magnitudo idraulica – Scala 1:10.000
STR04.02.q31 - Carta della magnitudo idraulica – Scala 1:10.000
STR04.02.q32 - Carta della magnitudo idraulica – Scala 1:10.000
STR04.02.q33 - Carta della magnitudo idraulica – Scala 1:10.000
STR04.02.q34 - Carta della magnitudo idraulica – Scala 1:10.000
STR04.02.q35 - Carta della magnitudo idraulica – Scala 1:10.000
STR04.02.q36 - Carta della magnitudo idraulica – Scala 1:10.000
STR04.02.q37 - Carta della magnitudo idraulica – Scala 1:10.000

STR04.03.q01 - Carta dei battenti – Scala 1:10.000
STR04.03.q02 - Carta dei battenti – Scala 1:10.000
STR04.03.q03 - Carta dei battenti – Scala 1:10.000
STR04.03.q04 - Carta dei battenti – Scala 1:10.000
STR04.03.q05 - Carta dei battenti – Scala 1:10.000
STR04.03.q06 - Carta dei battenti – Scala 1:10.000
STR04.03.q07 - Carta dei battenti – Scala 1:10.000
STR04.03.q08 - Carta dei battenti – Scala 1:10.000
STR04.03.q09 - Carta dei battenti – Scala 1:10.000
STR04.03.q10 - Carta dei battenti – Scala 1:10.000
STR04.03.q11 - Carta dei battenti – Scala 1:10.000
STR04.03.q12 - Carta dei battenti – Scala 1:10.000
STR04.03.q13 - Carta dei battenti – Scala 1:10.000
STR04.03.q14 - Carta dei battenti – Scala 1:10.000
STR04.03.q15 - Carta dei battenti – Scala 1:10.000
STR04.03.q16 - Carta dei battenti – Scala 1:10.000
STR04.03.q17 - Carta dei battenti – Scala 1:10.000
STR04.03.q18 - Carta dei battenti – Scala 1:10.000
STR04.03.q19 - Carta dei battenti – Scala 1:10.000
STR04.03.q20 - Carta dei battenti – Scala 1:10.000
STR04.03.q21 - Carta dei battenti – Scala 1:10.000
STR04.03.q22 - Carta dei battenti – Scala 1:10.000
STR04.03.q23 - Carta dei battenti – Scala 1:10.000
STR04.03.q24 - Carta dei battenti – Scala 1:10.000
STR04.03.q25 - Carta dei battenti – Scala 1:10.000
STR04.03.q26 - Carta dei battenti – Scala 1:10.000
STR04.03.q27 - Carta dei battenti – Scala 1:10.000
STR04.03.q28 - Carta dei battenti – Scala 1:10.000

STR04.03.q29 - Carta dei battenti – Scala 1:10.000
STR04.03.q30 - Carta dei battenti – Scala 1:10.000
STR04.03.q31 - Carta dei battenti – Scala 1:10.000
STR04.03.q32 - Carta dei battenti – Scala 1:10.000
STR04.03.q33 - Carta dei battenti – Scala 1:10.000
STR04.03.q34 - Carta dei battenti – Scala 1:10.000
STR04.03.q35 - Carta dei battenti – Scala 1:10.000
STR04.03.q36 - Carta dei battenti – Scala 1:10.000
STR04.03.q37 - Carta dei battenti – Scala 1:10.000

STR04.04.q01 - Carta delle velocità della corrente – Scala 1:10.000
STR04.04.q02 - Carta delle velocità della corrente – Scala 1:10.000
STR04.04.q03 - Carta delle velocità della corrente – Scala 1:10.000
STR04.04.q04 - Carta delle velocità della corrente – Scala 1:10.000
STR04.04.q05 - Carta delle velocità della corrente – Scala 1:10.000
STR04.04.q06 - Carta delle velocità della corrente – Scala 1:10.000
STR04.04.q07 - Carta delle velocità della corrente – Scala 1:10.000
STR04.04.q08 - Carta delle velocità della corrente – Scala 1:10.000
STR04.04.q09 - Carta delle velocità della corrente – Scala 1:10.000
STR04.04.q10 - Carta delle velocità della corrente – Scala 1:10.000
STR04.04.q11 - Carta delle velocità della corrente – Scala 1:10.000
STR04.04.q12 - Carta delle velocità della corrente – Scala 1:10.000
STR04.04.q13 - Carta delle velocità della corrente – Scala 1:10.000
STR04.04.q14 - Carta delle velocità della corrente – Scala 1:10.000
STR04.04.q15 - Carta delle velocità della corrente – Scala 1:10.000
STR04.04.q16 - Carta delle velocità della corrente – Scala 1:10.000
STR04.04.q17 - Carta delle velocità della corrente – Scala 1:10.000
STR04.04.q18 - Carta delle velocità della corrente – Scala 1:10.000
STR04.04.q19 - Carta delle velocità della corrente – Scala 1:10.000
STR04.04.q20 - Carta delle velocità della corrente – Scala 1:10.000
STR04.04.q21 - Carta delle velocità della corrente – Scala 1:10.000
STR04.04.q22 - Carta delle velocità della corrente – Scala 1:10.000
STR04.04.q23 - Carta delle velocità della corrente – Scala 1:10.000
STR04.04.q24 - Carta delle velocità della corrente – Scala 1:10.000
STR04.04.q25 - Carta delle velocità della corrente – Scala 1:10.000
STR04.04.q26 - Carta delle velocità della corrente – Scala 1:10.000
STR04.04.q27 - Carta delle velocità della corrente – Scala 1:10.000
STR04.04.q28 - Carta delle velocità della corrente – Scala 1:10.000
STR04.04.q29 - Carta delle velocità della corrente – Scala 1:10.000
STR04.04.q30 - Carta delle velocità della corrente – Scala 1:10.000
STR04.04.q31 - Carta delle velocità della corrente – Scala 1:10.000
STR04.04.q32 - Carta delle velocità della corrente – Scala 1:10.000
STR04.04.q33 - Carta delle velocità della corrente – Scala 1:10.000
STR04.04.q34 - Carta delle velocità della corrente – Scala 1:10.000
STR04.04.q35 - Carta delle velocità della corrente – Scala 1:10.000
STR04.04.q36 - Carta delle velocità della corrente – Scala 1:10.000
STR04.04.q37 - Carta delle velocità della corrente – Scala 1:10.000

STR04.05.q24 - Carta delle aree presidiate dai sistemi arginali, comprensiva delle aree di fondovalle fluviale – Scala 1:10.000
STR04.05.q25 - Carta delle aree presidiate dai sistemi arginali, comprensiva delle aree di fondovalle fluviale – Scala 1:10.000
STR04.05.q26 - Carta delle aree presidiate dai sistemi arginali, comprensiva delle aree di fondovalle fluviale – Scala 1:10.000
STR04.05.q27 - Carta delle aree presidiate dai sistemi arginali, comprensiva delle aree di fondovalle fluviale – Scala 1:10.000
STR04.05.q28 - Carta delle aree presidiate dai sistemi arginali, comprensiva delle aree di fondovalle fluviale – Scala 1:10.000
STR04.05.q29 - Carta delle aree presidiate dai sistemi arginali, comprensiva delle aree di fondovalle fluviale – Scala 1:10.000
STR04.05.q30 - Carta delle aree presidiate dai sistemi arginali, comprensiva delle aree di fondovalle fluviale – Scala 1:10.000
STR04.05.q31 - Carta delle aree presidiate dai sistemi arginali, comprensiva delle aree di fondovalle fluviale – Scala 1:10.000
STR04.05.q32 - Carta delle aree presidiate dai sistemi arginali, comprensiva delle aree di fondovalle fluviale – Scala 1:10.000
STR04.05.q33 - Carta delle aree presidiate dai sistemi arginali, comprensiva delle aree di fondovalle fluviale – Scala 1:10.000
STR04.05.q34 - Carta delle aree presidiate dai sistemi arginali, comprensiva delle aree di fondovalle fluviale – Scala 1:10.000
STR04.05.q35 - Carta delle aree presidiate dai sistemi arginali, comprensiva delle aree di fondovalle fluviale – Scala 1:10.000
STR04.05.q36 - Carta delle aree presidiate dai sistemi arginali, comprensiva delle aree di fondovalle fluviale – Scala 1:10.000
STR04.05.q37 - Carta delle aree presidiate dai sistemi arginali, comprensiva delle aree di fondovalle fluviale – Scala 1:10.000

STR05.q01 - Carta della pericolosità sismica - Scala 1:10.000
STR05.q02 - Carta della pericolosità sismica - Scala 1:10.000
STR05.q03 - Carta della pericolosità sismica - Scala 1:10.000
STR05.q04 - Carta della pericolosità sismica - Scala 1:10.000
STR05.q05 - Carta della pericolosità sismica - Scala 1:10.000
STR05.q06 - Carta della pericolosità sismica - Scala 1:10.000
STR05.q07 - Carta della pericolosità sismica - Scala 1:10.000
STR05.q08 - Carta della pericolosità sismica - Scala 1:10.000
STR05.q09 - Carta della pericolosità sismica - Scala 1:10.000
STR05.q10 - Carta della pericolosità sismica - Scala 1:10.000
STR05.q11 - Carta della pericolosità sismica - Scala 1:10.000
STR05.q12 - Carta della pericolosità sismica - Scala 1:10.000
STR05.q13 - Carta della pericolosità sismica - Scala 1:10.000
STR05.q14 - Carta della pericolosità sismica - Scala 1:10.000
STR05.q15 - Carta della pericolosità sismica - Scala 1:10.000
STR05.q16 - Carta della pericolosità sismica - Scala 1:10.000
STR05.q17 - Carta della pericolosità sismica - Scala 1:10.000

STR05.q18 - Carta della pericolosità sismica - Scala 1:10.000
STR05.q19 - Carta della pericolosità sismica - Scala 1:10.000
STR05.q20 - Carta della pericolosità sismica - Scala 1:10.000
STR05.q21 - Carta della pericolosità sismica - Scala 1:10.000
STR05.q22 - Carta della pericolosità sismica - Scala 1:10.000
STR05.q23 - Carta della pericolosità sismica - Scala 1:10.000
STR05.q24 - Carta della pericolosità sismica - Scala 1:10.000
STR05.q25 - Carta della pericolosità sismica - Scala 1:10.000
STR05.q26 - Carta della pericolosità sismica - Scala 1:10.000
STR05.q27 - Carta della pericolosità sismica - Scala 1:10.000
STR05.q28 - Carta della pericolosità sismica - Scala 1:10.000
STR05.q29 - Carta della pericolosità sismica - Scala 1:10.000
STR05.q30 - Carta della pericolosità sismica - Scala 1:10.000
STR05.q31 - Carta della pericolosità sismica - Scala 1:10.000
STR05.q32 - Carta della pericolosità sismica - Scala 1:10.000
STR05.q33 - Carta della pericolosità sismica - Scala 1:10.000
STR05.q34 - Carta della pericolosità sismica - Scala 1:10.000
STR05.q35 - Carta della pericolosità sismica - Scala 1:10.000
STR05.q36 - Carta della pericolosità sismica - Scala 1:10.000
STR05.q37 - Carta della pericolosità sismica - Scala 1:10.000

STR07.1 - Carta vocazionalità eolica – Scala 1:50.000
STR07.2 - Carta vocazionalità biomasse – Scala 1:50.000
STR07.3 - Carta vocazionalità fotovoltaico – Scala 1:50.000

4. VALUTAZIONE AMBIENTALE STRATEGICA

VAS.01 - Rapporto Ambientale Sez. A
VAS.01 - Rapporto Ambientale Sez. B VINCA
VAS.02 - Sintesi non tecnica
APPENDICE 1 – Distribuzione spaziale della criticità e dei valori

5. RELAZIONI E DISCIPLINA

DIS01 – Disciplina del territorio
REL01 – Relazione generale e allegati
REL01.1 – Analisi del territorio urbanizzato
REL01.2 – I risultati del percorso di partecipazione
REL01.3 - Contributo tecnico conoscitivo per la ricognizione dei Beni di cui al D.Lgs 42/2004, art, 142, comma 1, lett.c
REL02 – Relazione geologica e sismica
REL03.01 – Relazione idrologico idraulica
REL03.02 – Appendice 1 (SU DVD-ROM) - Outputs grafici e numerici delle simulazioni effettuate in regime di moto vario con il software Hec-Ras
REL03.03 – Appendice 2 (SU DVD-ROM) - Outputs in formato raster relativi ai battenti, ai livelli, alle velocità e alla magnitudo. Elaborazioni in formato .shp file relative alla pericolosità idraulica, alle aree presidiate dai sistemi arginali e alle aree di fondovalle fluviale

REL04 – Relazione della mobilità
REL05 – Relazione aspetti energetici del territorio

Rimanendo a disposizione per eventuali chiarimenti,
si porgono distinti saluti.

Lì 13 Novembre 2021

Prof. arch. Gianfranco Gorelli

A handwritten signature in black ink, appearing to read 'Gianfranco Gorelli', written in a cursive style.

ALLEGATO

RELAZIONE ESPLICATIVA DELLE REVISIONI INTERVENUTE AL P.S.I.M. APPROVATO SULLE TEMATICHE DI CUI AL DODICESIMO VERBALE DI CONCLUSIONE DELLA CONFERENZA PAESAGGISTICA, AI SENSI DELL'ART.21 DELLA DISCIPLINA DEL P.I.T., RELATIVA ALLA CONFORMAZIONE AL P.I.T./P.P.R. DEL P.S.I.M., AVVENUTA IN DATA 10 GIUGNO 2021

In relazione al verbale in oggetto si è proceduto alla revisione degli elaborati del P.S.I.M. in relazione ai singoli punti evidenziati.

A seguire i punti del verbale (testo in corsivo) a cui è stato dato specifico riscontro in merito. In particolare i testi in rosso evidenziati di giallo sono da considerarsi quali integrazioni agli specifici documenti di volta in volta richiamati, mentre i testi barrati ed evidenziati color verde petrolio sono da considerarsi eliminati.

Aspetti relativi ai Beni paesaggistici, aree tutelate per legge

Con riferimento alla ricognizione degli usi civici di cui all'art. 142 co. 1 lett. h) del Codice, la Conferenza chiede se sia stata completata o meno la relativa verifica con il competente settore regionale. Di ciò andrà data evidenza in una nota tecnica integrativa. Qualora tale verifica non sia stata ancora completata, sarà necessario esplicitarlo almeno nella legenda dell'elaborato QCA15 e andrà richiamato ove necessario negli elaborati di piano.

Integrazione della Relazione Generale REL01 a pag 68

....

- i territori contermini ai laghi (DLgs 42/2004, articolo 142, comma 1, lett. b): nelle tavole ricognitive del PSIM non sono stati rappresentati i piccoli laghi che, come indicato dai Comuni¹, risultano realizzati per finalità aziendali e agricole: lago di Castello (Barberino), lago di Rezzano (Barberino), lago di Collina (Barberino e Scarperia San Piero), lago di Mandrocco (c/o S. Agata, Scarperia e San Piero), lago c/o ex Tiro a segno e T. Bignone (Scarperia e San Piero);
-
- zone gravate da usi civici (DLgs 42/2004, articolo 142, comma 1, lett. g): sono state rappresentate le aree che risultano gravate da usi civici secondo la struttura regionale "Forestazione, usi civici, agroambiente"²;

¹ Comune di Barberino, Relazione alla Variante 6/2017 al Regolamento urbanistico: "... I laghi di Castello a Barberino, di Collina e Rezzano a Galliano ... sono risultati esclusi dal vincolo in quanto realizzati a fini agricoli". Comune di Scarperia e San Piero, mail del 29.11.2019: il laghetto c/o San Giovanni Battista a senni non esiste più, il laghetto c/o Sant'Agata presenta una linea di battigia con sviluppo inferiore a 500 metri.

² E' stata inoltrata una specifica richiesta al settore "Forestazione, Usi civici, agroambiente" della Regione Toscana, che con mail del 26.11.2019 ha così risposto: "... non si rileva documentazione dalla quale si evinca l'esistenza di beni o diritti civici o rivendiche demaniali per i territori comunali di: Palazzuolo sul Senio, Marradi, Barberino di Mugello, Scarperia-San Piero a Sieve, Borgo San Lorenzo, Vicchio, Dicomano. Tutti in Provincia di Firenze. Per quanto riguarda il territorio comunale di Firenzuola (FI), agli atti depositati presso il Settore "Forestazione. Usi civici. Agroambiente", si rileva documentazione dalla quale si evince l'esistenza di un Demanio collettivo civico spettante agli utenti della frazione di Cavrenno, descritto al Catasto Terreni del Comune di Firenzuola nel Fg.

Aspetti relativi ai Beni culturali:

Con riferimento al censimento degli “spazi pubblici di interesse storico artistico” incluso nell’elaborato QC.A15.1, la Soprintendenza prende atto che il corrispondente articolo della Disciplina (DIS01) è stato integrato e precisa che una più corretta denominazione sarebbe “spazi pubblici di potenziale interesse storico artistico”, non essendo ancora stata perfezionata su di essi la verifica di interesse culturale.

Integrazione del documento DIS01 – Disciplina del territorio:

Art. 2. Articolazione ed elaborati del piano

[...]

5. In relazione al comma 2, il P.S.I.M. è composto dai seguenti elaborati:

[...]

- QC.A15.1 – Elenco beni culturali, spazi pubblici di **potenziale** interesse storico artistico

Art. 29. Beni culturali

[...]

2. Gli elaborati grafici del P.S.I.M. (Tavv. QC.A15, scala 1.10.000, “Beni culturali e paesaggistici”, ed elaborato QC.A15.1 “Elenco beni paesaggistici, spazi pubblici di **potenziale** interesse storico artistico”) [...]

6. Censimento degli spazi pubblici di **potenziale** interesse storico artistico

Per “spazi pubblici di **potenziale** interesse storico artistico” si intendono quegli spazi di proprietà pubblica o assimilabile, costituiti da edifici, strade, piazze e giardini caratterizzati da una struttura insediativa complessa, storicamente determinata e ancora riconoscibile come unitaria, il cui impianto insediativo ha più di 70 anni e mantiene peculiari caratteri meritevoli di conservazione.

Il PSIM propone, a titolo esemplificativo, un primo censimento dei suddetti spazi pubblici nei principali tessuti storici dei centri urbani e, in modo particolare, di quelli che mantengono sufficienti caratteri di integrità fisica, scenografica e relazionale tra edifici e spazi aperti.

Integrazione dell’elaborato QCa15.1

Premessa

[...]

2. Il censimento degli spazi pubblici di **potenziale** interesse storico artistico

Titolo a pag. 18

[...]

2. Censimento degli spazi pubblici di **potenziale** interesse storico artistico

La Soprintendenza rileva che nella tavola QC.A15.q025 non è riportato il vincolo indiretto relativo alla Villa di Cafaggiolo e chiede di poterlo inserire.

Recependo la prescrizione della Soprintendenza, che chiedeva l’inserimento del vincolo indiretto relativo alla Villa di Cafaggiolo, con l’occasione dell’aggiunta di tale geometria, si dà atto anche della correzione geometrica e di una maggiore leggibilità dell’adiacente area di cui al dlgs 42/2004, art.142, comma 2, ricadendo entrambi nei quadranti QC.A15.q025 e QC.A15.q030, come di seguito riportata. Si specifica che, per dare maggiore leggibilità alla tavola QC.A15, è stata data una

15, p.lle 15,22,28,29 per ha 20.40.00 e catastalmente intestato a “Comunità di Careno rappresentata dal Comune di Firenzuola”. Tale risposta è stata ribadita con mail del 08.09.2020

trasparenza ad un retino che, nella versione approvata, copri i layer sottostanti: tale modifica si ripercuote su tutti i 37 quadranti della tavola.

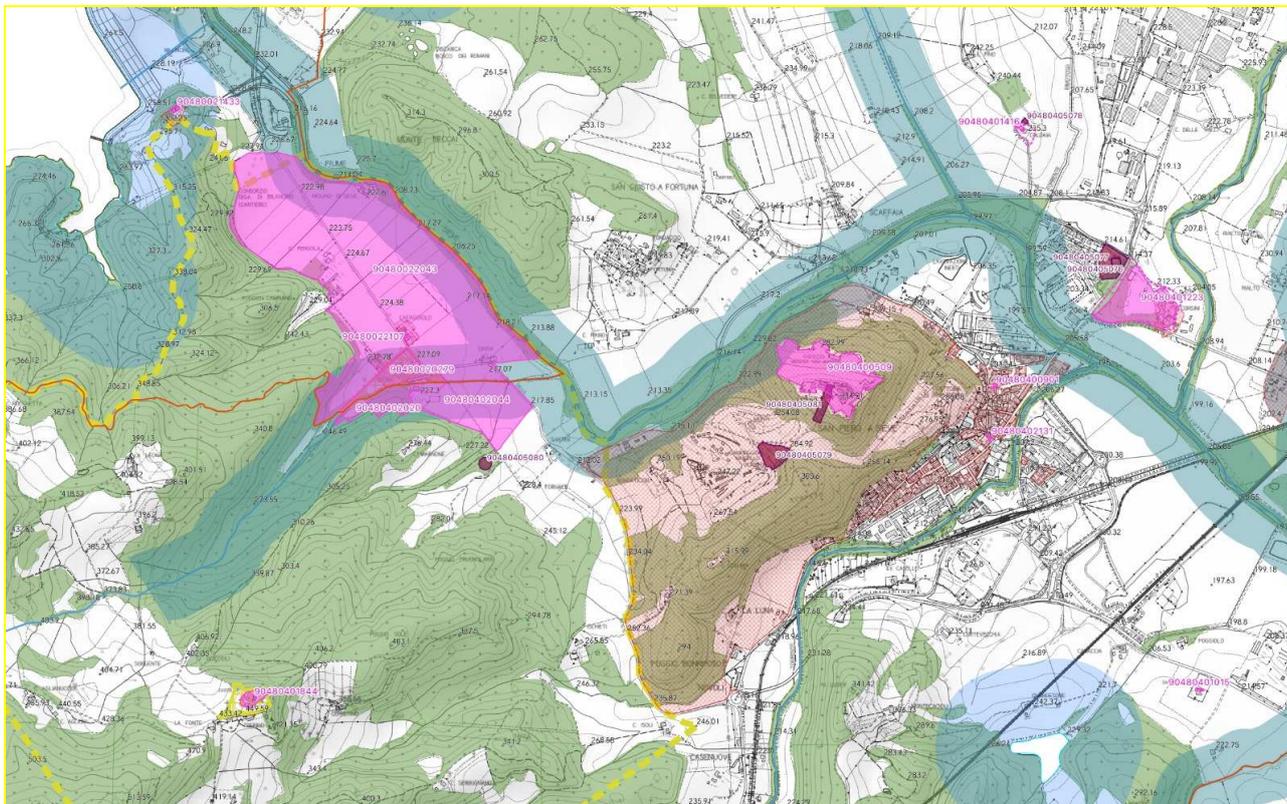


Figura 1 – Stato modificato a seguito del Verbale n. 12

Aspetti relativi alla **definizione del perimetro del Territorio Urbanizzato**

La Conferenza ritiene in linea generale verificato il recepimento delle richieste, anche in riferimento alle modifiche relative alla definizione del perimetro del territorio urbanizzato e alla individuazione dei nuclei storici e dei nuclei rurali, con la segnalazione tuttavia di alcuni aspetti puntuali che necessitano un chiarimento:

A seguire la legenda degli elaborati di cui agli specifici punti:

Legenda

Elementi del territorio urbanizzato e del territorio rurale

Territorio urbanizzato

- Territorio urbanizzato (Art. 4 c. 3)
- Ambiti di riqualificazione e rigenerazione (Art. 4 c. 4)
- Ambiti caratterizzati da condizioni di degrado (Art. 92 c.5 lett. c)

Territorio rurale

- Territorio rurale
- versione adottata
- Nuclei Rurali
- Nuclei Storici
- Pertinenza paesaggistica dei nuclei storici

1. Firenzeuola, Piancaldoli: in corrispondenza dell'OSS.50 presentata da Privato la Conferenza rileva che il perimetro del t.u. non è stato ridotto come richiesto. Si chiede pertanto di correggere in tal senso.

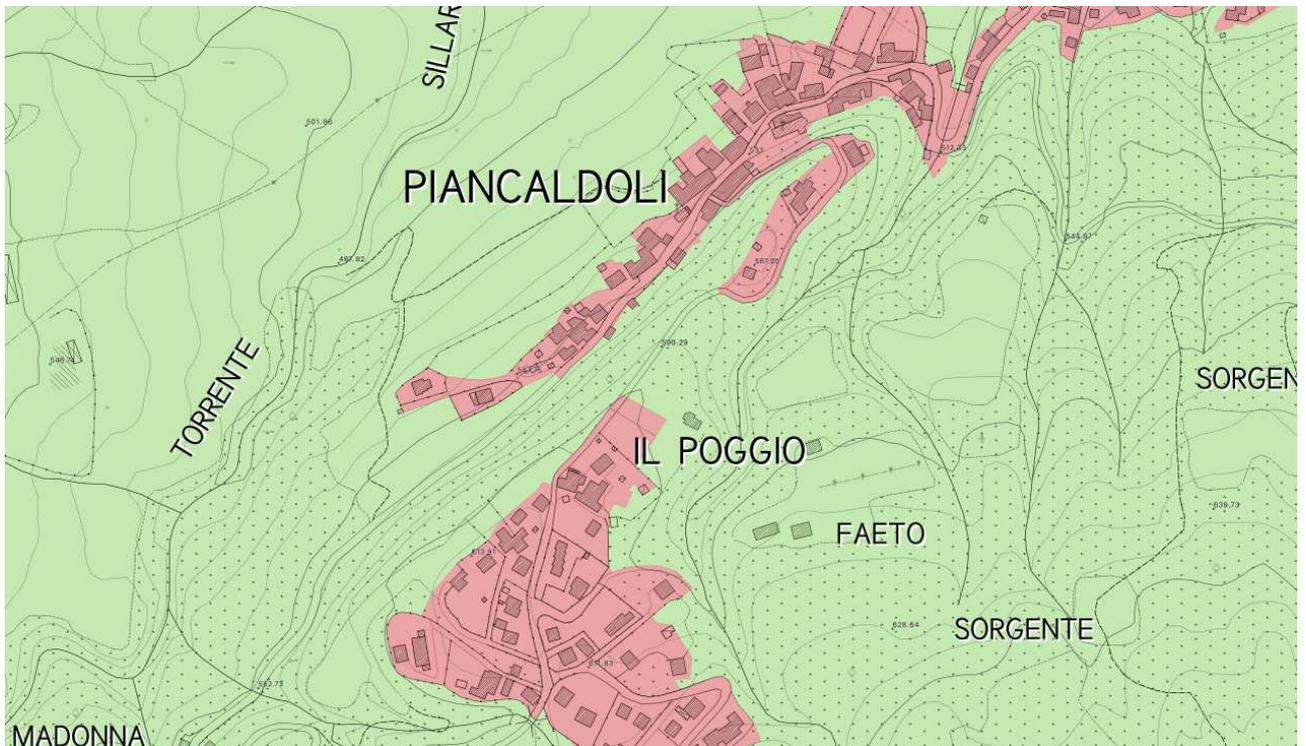


Figura 2 – Stato approvato

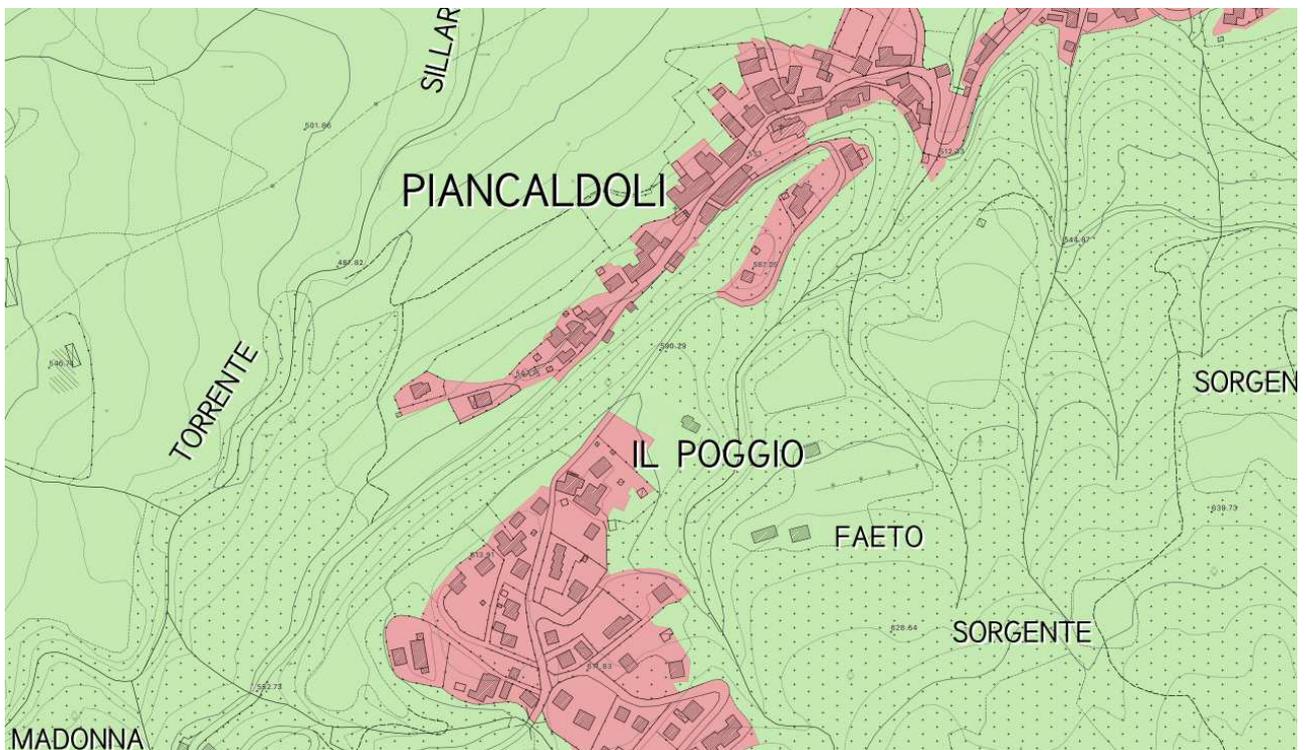


Figura 3 – Stato modificato a seguito del Verbale n. 12

La precedente rettifica comporta la modifica della tavola STA_A07_q1_Territorio urbanizzato e territorio rurale in scala 1:10.000 con l'aggiunta della seguente dicitura in mascherina: "I contenuti

cartografici del presente quadrante sono stati revisionati in coerenza al verbale della seduta 12 del 10-06-2021 della Conferenza Paesaggistica ai sensi dell'art. 21 del PIT/PPR”, e degli ulteriori elaborati in cui è presente il tematismo del perimetro del territorio urbanizzato: STA_A04_q1_Struttura territoriale agroforestale in scala 1:10.000, STA_A02_q1_Struttura territoriale ecosistemica in scala 1:10.000, STA_A03_q01_Struttura territoriale insediativa in scala 1:25.000.

2. *Scarperia e San Piero: in corrispondenza dell'OSS.78 del MiBACT la Conferenza rileva che il perimetro del t.u. non è stato ridotto come richiesto (rif. Verbale settima seduta, pag.13). Si chiede pertanto di correggere in tal senso.*

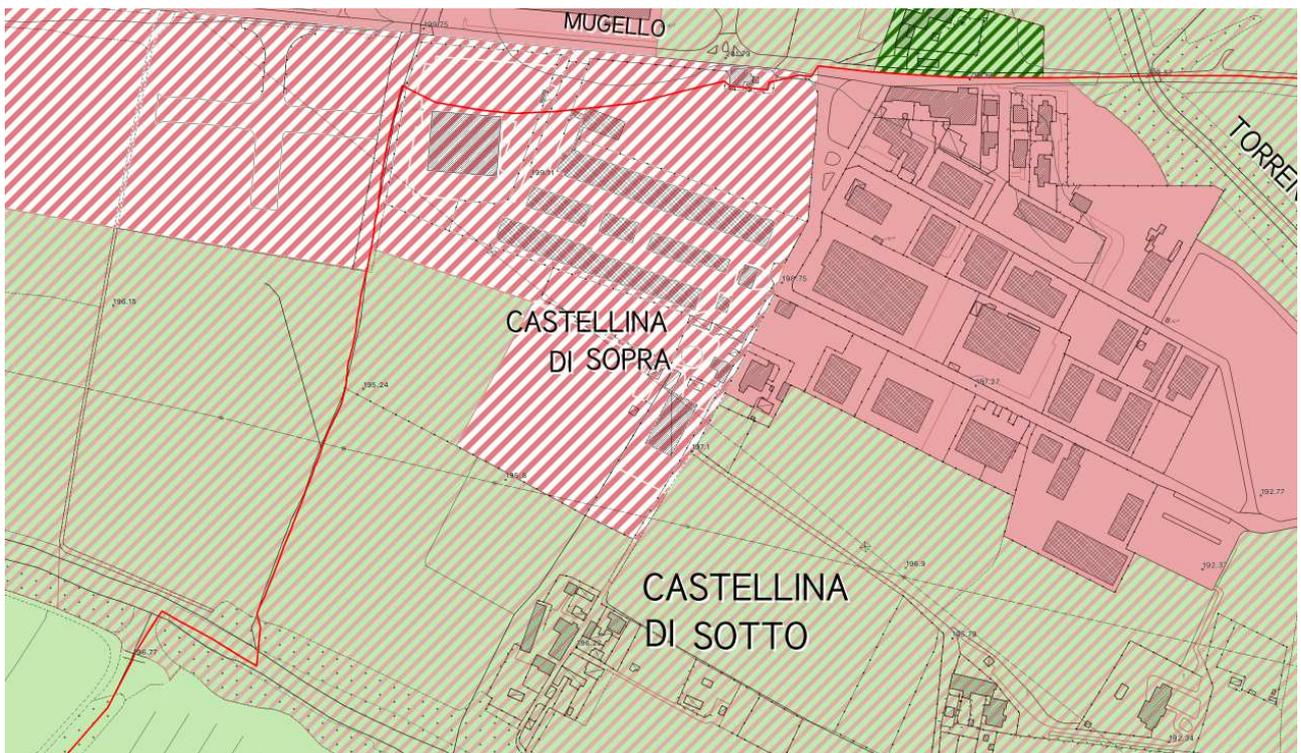


Figura 4 – Stato approvato

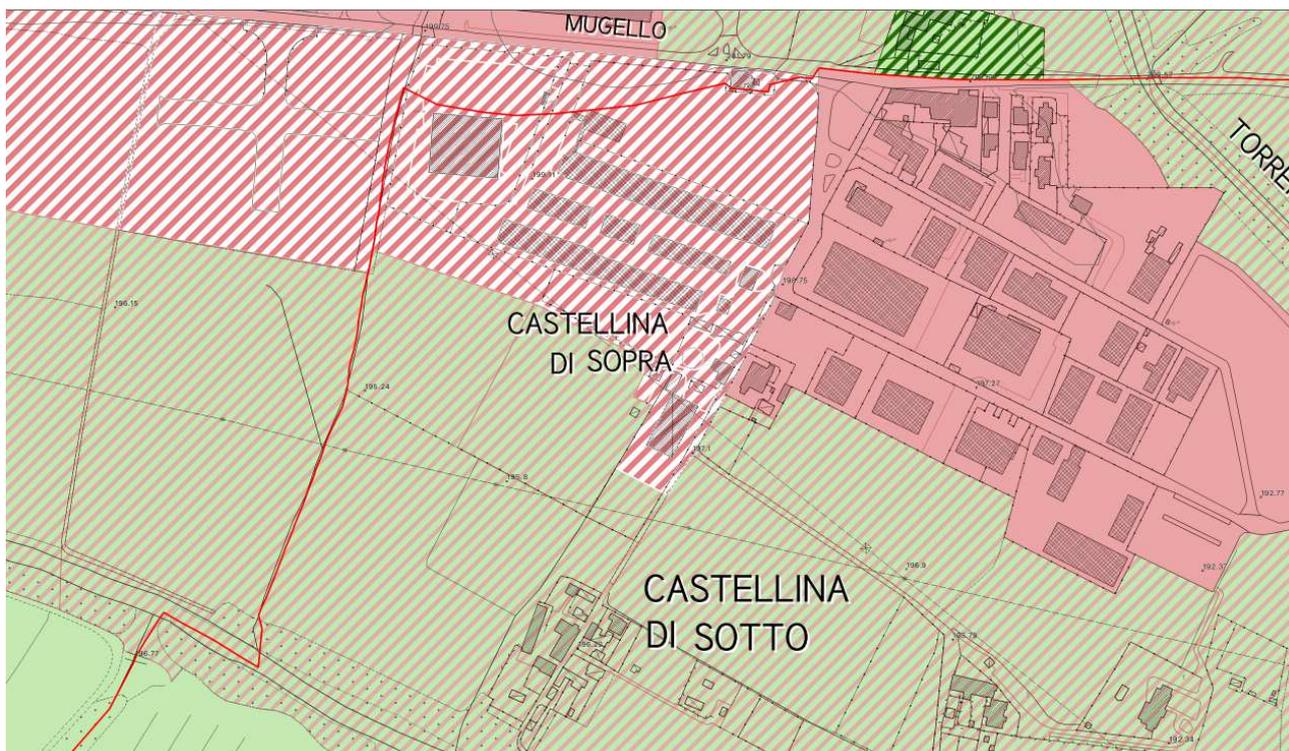


Figura 5 – Stato modificato a seguito del Verbale n. 12

La precedente rettifica comporta la modifica della tavola STA_A07_q30_Territorio urbanizzato e territorio rurale in scala 1:10.000 con l'aggiunta della seguente dicitura in mascherina: "I contenuti cartografici del presente quadrante sono stati revisionati in coerenza al verbale della seduta 12 del 10-06-2021 della Conferenza Paesaggistica ai sensi dell'art. 21 del PIT/PPR", e degli ulteriori elaborati in cui è presente il tematismo del perimetro del territorio urbanizzato: STA_A04_q30_Struttura territoriale agroforestale in scala 1:10.000, STA_A02_q30_Struttura territoriale ecosistemica in scala 1:10.000, STA_A03_q03_Struttura territoriale insediativa in scala 1:25.000, STA_A05_q30_Criticità territoriali in scala 1:10.000, STA_A06_q30_Patrimonio territoriale in scala 1:10.000.

3. *Scarperia e San Piero - Pianvallico sud: in corrispondenza delle OSS.26-27-51-52 Enti la Conferenza rileva che il perimetro del t.u. non è stato ridotto come richiesto (rif. Verbale settima seduta, pag.14).*

I progettisti richiamano lo specifico confronto svolto nel corso delle precedenti sedute e illustrano come la definizione di tale perimetro sia funzionale al raggiungimento degli obiettivi prefissati dalle strategie di rafforzamento e qualificazione dell'area produttiva. La Conferenza conferma in ogni caso la richiesta di ridurre il perimetro al fine di mantenere adeguata fascia di rispetto del corso d'acqua.

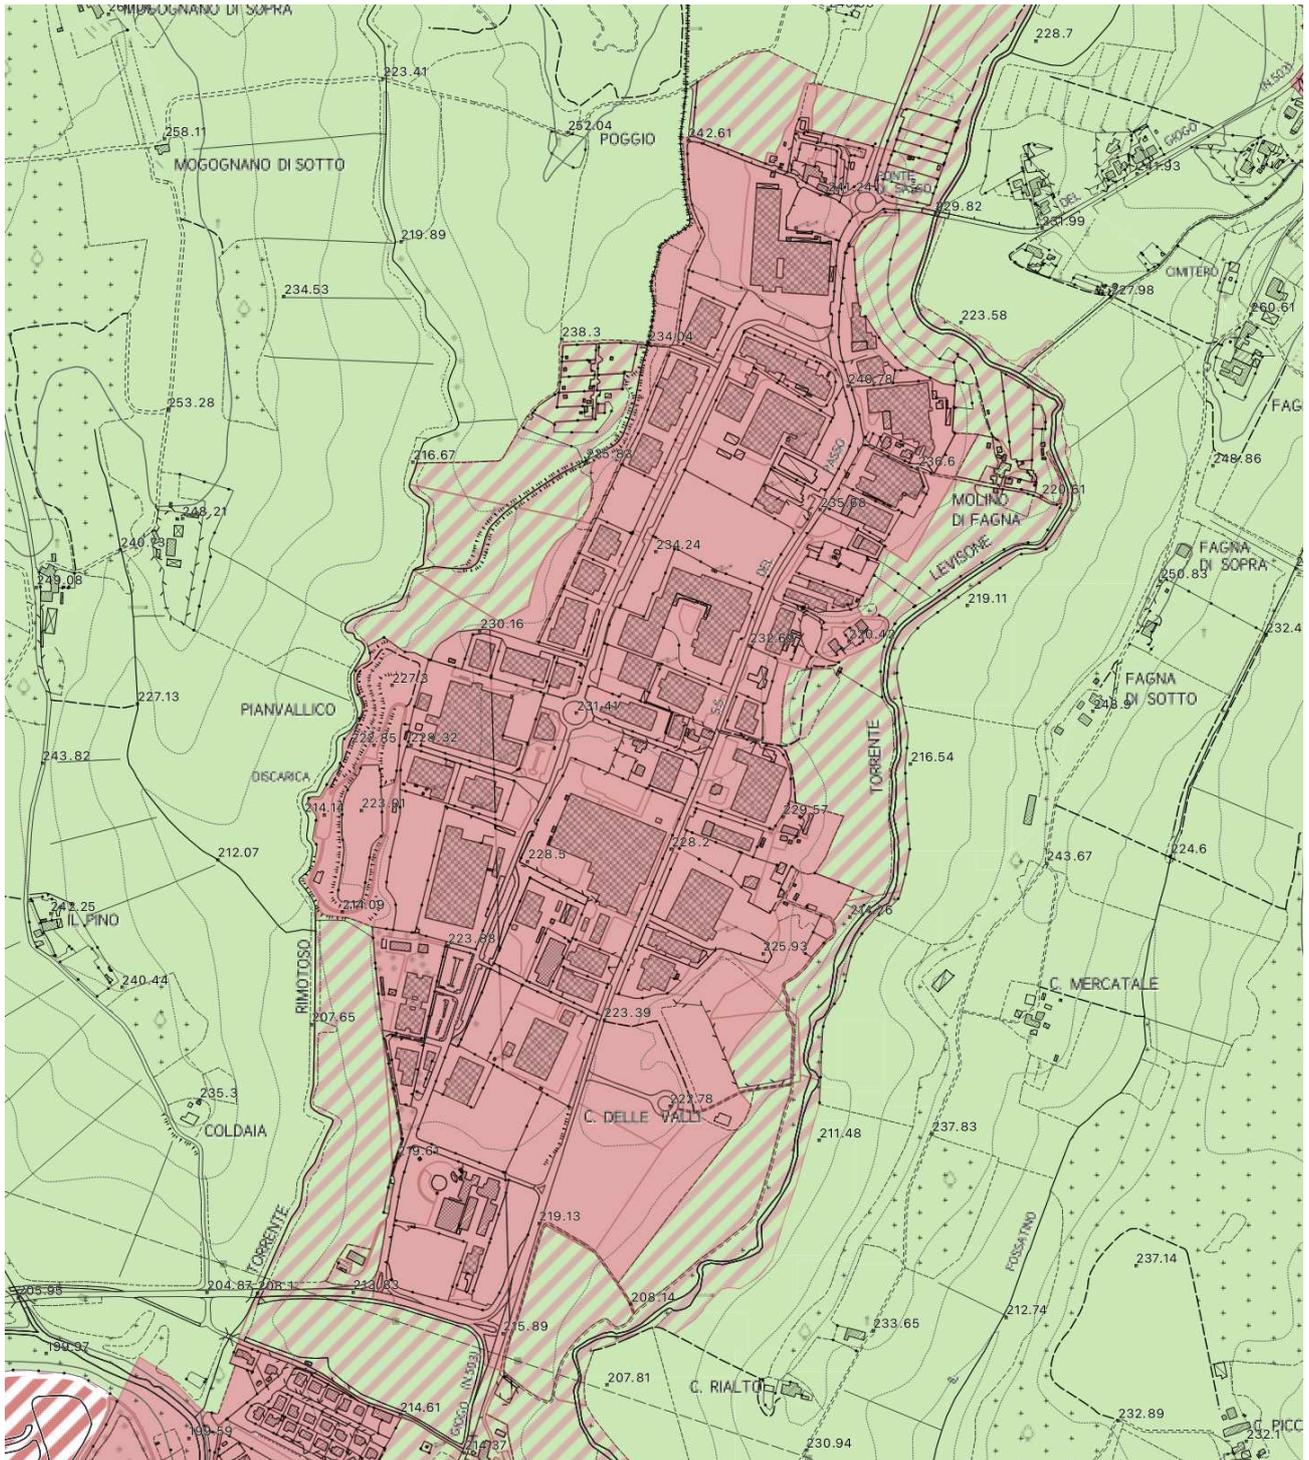


Figura 7 – Stato modificato a seguito del Verbale n. 12

La precedente rettifica comporta la modifica della tavola STA_A07_q25_Territorio urbanizzato e territorio rurale in scala 1:10.000 con l'aggiunta della seguente dicitura in mascherina: "I contenuti cartografici del presente quadrante sono stati revisionati in coerenza al verbale della seduta 12 del 10-06-2021 della Conferenza Paesaggistica ai sensi dell'art. 21 del PIT/PPR", e degli ulteriori elaborati in cui è presente il tematismo del perimetro del territorio urbanizzato: STA_A04_q25_Struttura territoriale agroforestale in scala 1:10.000, STA_A02_q25_Struttura territoriale ecosistemica in scala 1:10.000 STA_A03_q03_Struttura territoriale insediativa in scala

1:25.000, STA_A05_q25_Criticità territoriali in scala 1:10.000, STA_A06_q25_Patrimonio territoriale in scala 1:10.000.

In riferimento alla strategia specifica Sc-06 si modifica lo schema progettuale orientativo nell'elaborato **STR02_Atlante_UTOE** a pag. 37.

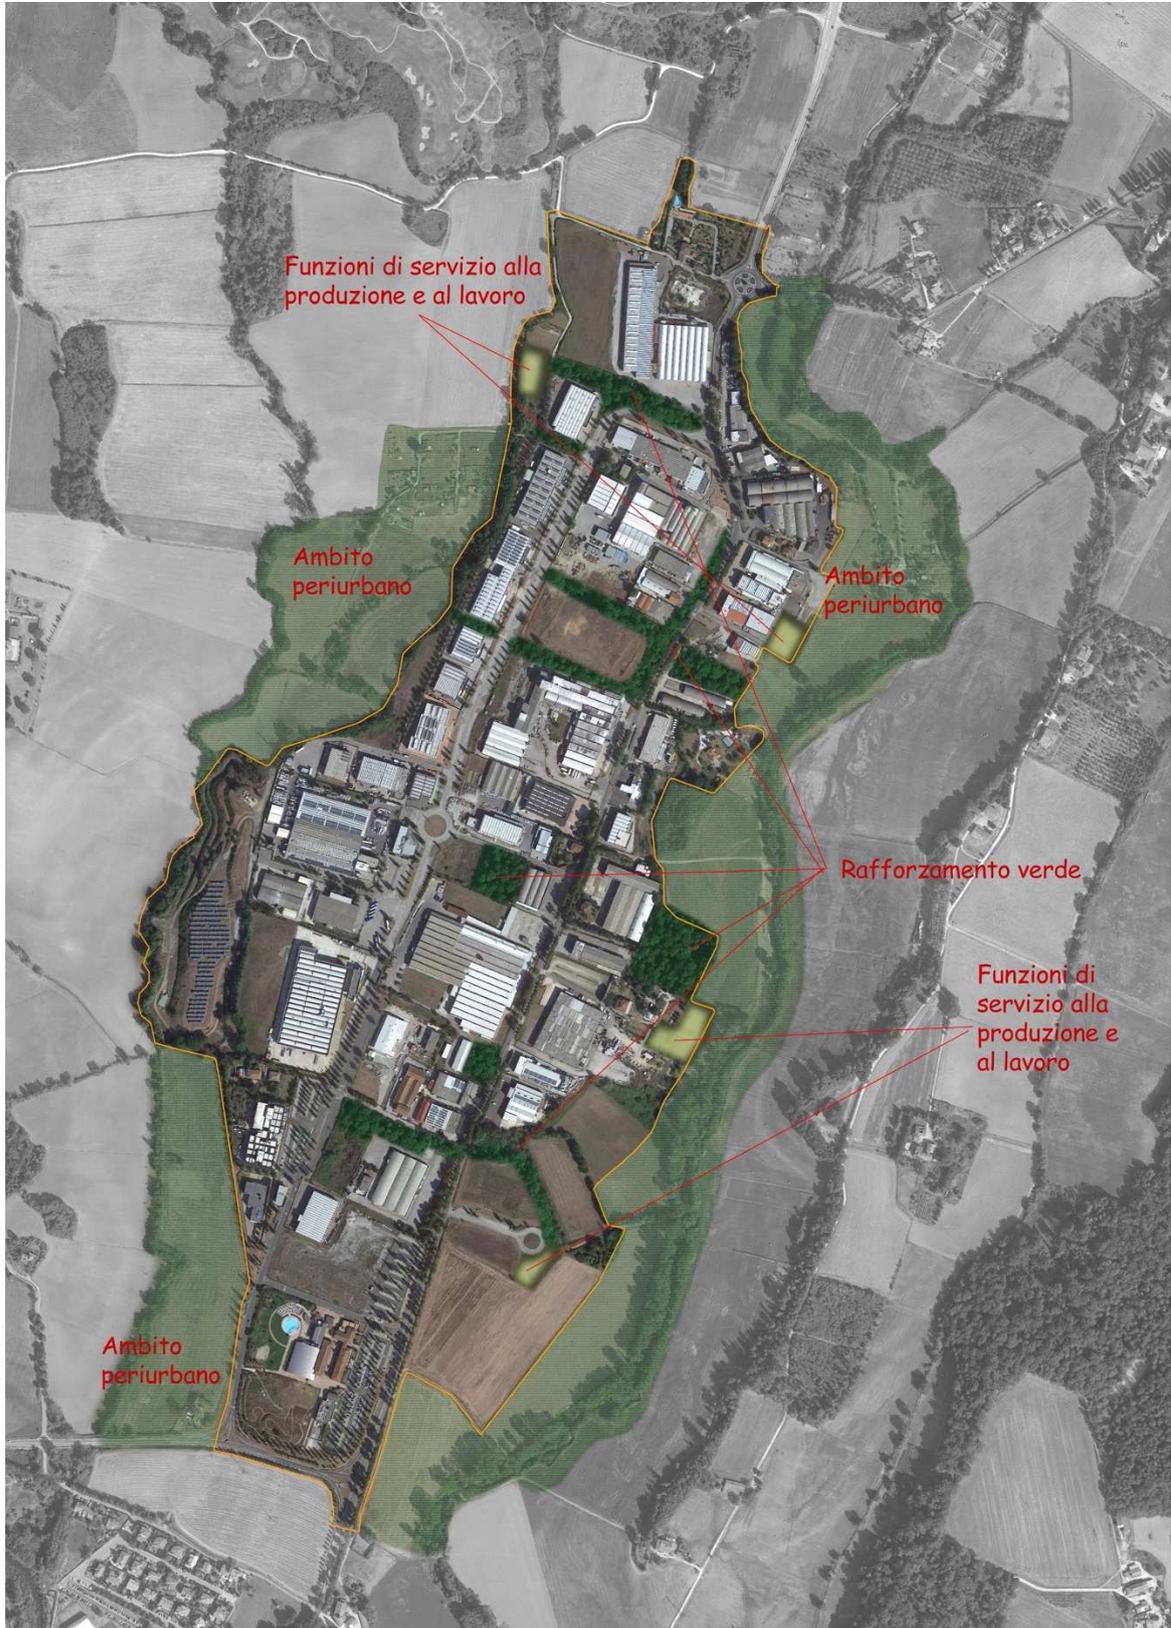


Figura 8 – Stato modificato a seguito del Verbale n. 12

4. *Scarperia e San Piero- San Giusto a Fortuna: la Conferenza rileva che il perimetro del t.u. non è stato ridotto come richiesto ma in alternativa è stata prevista la Strategia specifica Sc_03 con esclusione di nuova edificazione. La Conferenza ritiene accettabile quanto proposto.*
5. *Borgo San Lorenzo – Panicaglia: in corrispondenza delle OSS. 40 e 57 della Regione Toscana (rif. Verbale quarta e decima seduta): la Conferenza rileva che il PSIM prevede per l'area osservata la strategia BO-03 per cui il P.O. può ammettere nuova edificazione a est del tracciato stradale previsto, garantendo quote di ERS. La Soprintendenza ritiene che l'ammissibilità delle quote di ERS non sia coerente con quanto espresso dalla Conferenza nel corso della quarta e della decima seduta.*

Modificato il documento DIS01 – Disciplina del territorio:

Art. 58 - U.T.O.E. 3 – Valle della Sieve

[...]

- **Bo_03**

L'areale contrassegnato con apposito simbolo grafico individua la porzione a ovest del tracciato stradale di progetto in direzione nord sud necessario in alternativa al tratto interessato da movimento franoso. In tale area il P.O. applica le disposizioni dell'art. 18, c.4 e 5 della Disciplina del PSIM al fine di costituire un'area verde inedificata in continuità con il giardino della villa esistente. ~~Il P.O. può ammettere nuova edificazione a est del tracciato stradale previsto, garantendo quote di ERS.~~

In riferimento alla strategia specifica BO-03 si modifica la dicitura nell'elaborato **STR02_Atlante_UTOE** come da sovrapposto a seguire:

2.3.5. Strategie specifiche

Le strategie descritte al presente paragrafo sono esito della Conferenza paesaggistica ai sensi dell'art. 21 della disciplina del PIT/PPR.

Le strategie sono individuate negli elaborati STR01 Scenario strategico e REL01.1 - Analisi del territorio urbanizzato.

[...]

- **Bo_03**

L'areale contrassegnato con apposito simbolo grafico individua la porzione a ovest del tracciato stradale di progetto in direzione nord sud necessario in alternativa al tratto interessato da movimento franoso. In tale area il P.O. applica le disposizioni dell'art. 18, c.4 e 5 della Disciplina del PSIM al fine di costituire un'area verde inedificata in continuità con il giardino della villa esistente. ~~Il P.O. può ammettere nuova edificazione a est del tracciato stradale previsto, garantendo quote di ERS.~~

6. *Borgo San Lorenzo – Razzuolo: la Soprintendenza ritiene che la richiesta espressa nel corso della quinta seduta di una revisione del perimetro finalizzata ad una maggiore aderenza all'edificato esistente non sia stata completamente recepita e pertanto chiede di correggere in tal senso (rif. Verbale quinta seduta, p. 1).*



Figura 9 – Stato approvato

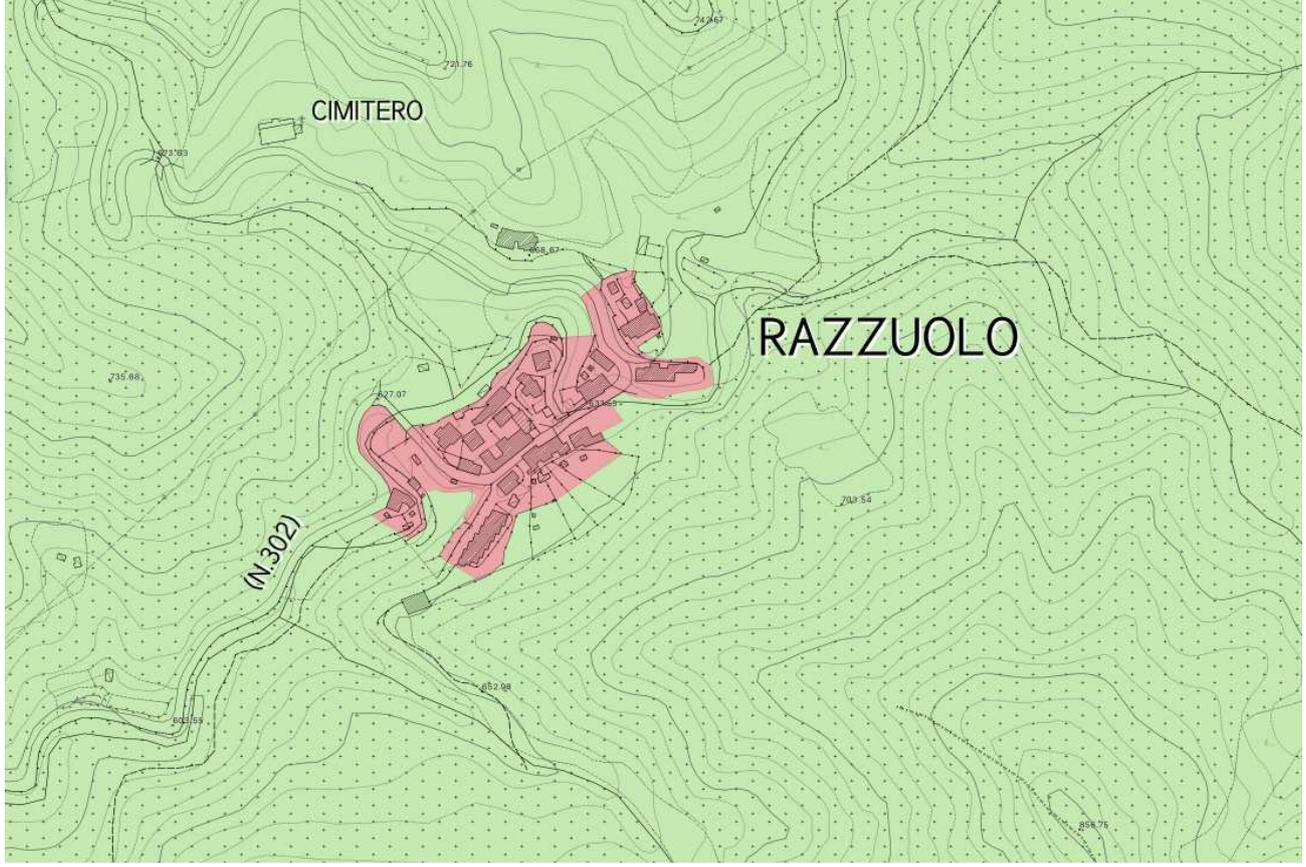


Figura 10 – Stato modificato a seguito del Verbale n. 12

La precedente rettifica comporta la modifica della tavola STA_A07_q21_Territorio urbanizzato e territorio rurale in scala 1:10.000 con l'aggiunta della seguente dicitura in mascherina: "I contenuti cartografici del presente quadrante sono stati revisionati in coerenza al verbale della seduta 12 del 10-06-2021 della Conferenza Paesaggistica ai sensi dell'art. 21 del PIT/PPR", e degli ulteriori elaborati in cui è presente il tematismo del perimetro del territorio urbanizzato: STA_A04_q21_Struttura territoriale agroforestale in scala 1:10.000, STA_A02_q21_Struttura territoriale ecosistemica in scala 1:10.000, STA_A03_q04_Struttura territoriale insediativa in scala 1:25.000.


*Aspetti relativi alla **correlazione tra strategie di PSI e Disciplina** (come sintetizzato nel verbale della XI seduta):*

La Soprintendenza chiede una declinazione stringente della norma di tutela da parte dei Piani Operativi, in particolare nei seguenti casi:

- nel Comune di Borgo San Lorenzo: BO-01, 03, 05, 06, 07;
- nel Comune di Firenzuola: Fi-01, 03;
- nel Comune di Marradi: Ma-01;
- nel Comune di Palazzuolo sul Senio: Pa-01, 02;
- nel Comune di Barberino di Mugello: Ba-05.

La Soprintendenza segnala infine che la strategia Pa-01 non trova riscontro negli elaborati cartografici e che nella Disciplina vi è un errore materiale nella indicazione della strategia individuata per l'area identificata come BO-05, alla quale viene erroneamente associata la medesima disciplina destinata alla BO-06.

In riferimento alla strategia Pa-01 si tratta di mero errore materiale in quanto nell'esportazione era stato escluso il quadrante specifico, a tal fine viene reinserito con il numero 48 e pertanto gli altri quadranti aumentano di uno la loro numerazione (ne viene dato atto con una specifica dicitura in ogni quadrante interessato dalla modifica). Sono stati cambiati anche i seguenti quadri di unione 6,7 e 8.

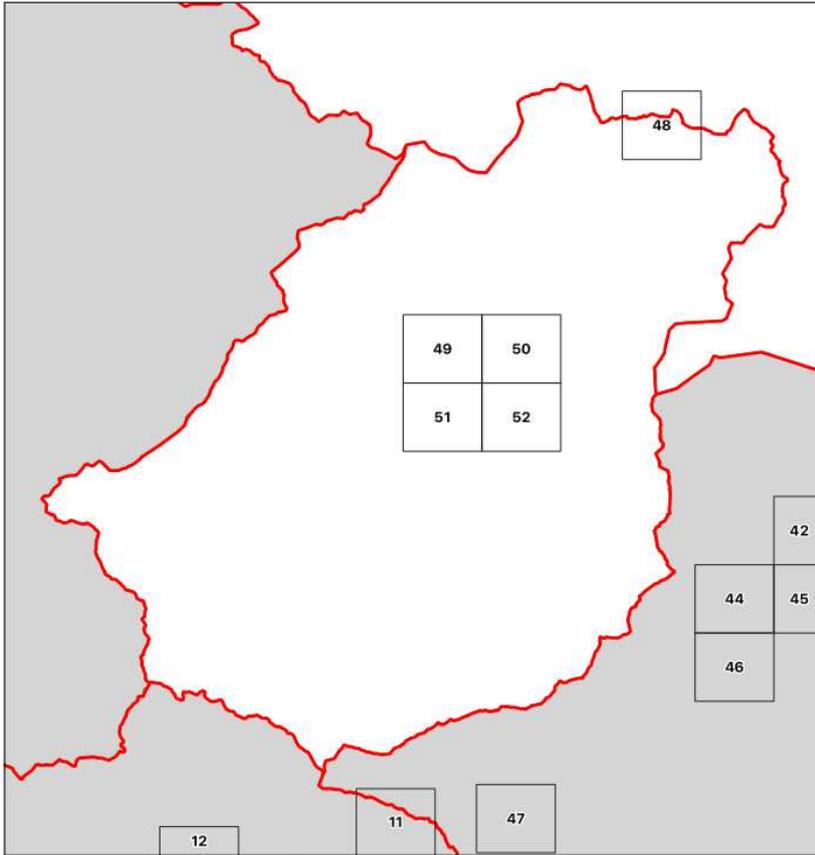

Quadro Unione sezioni
PALAZZUOLO SUL SENIO

sezione	toponimo
48	Misileo
49	Visano - Il Palazzone - Palazzuolo
50	Palazzuolo
51	Palazzuolo
52	Mantigno - Palazzuolo

I contenuti cartografici del presente quadrante sono stati revisionati in coerenza al verbale della seduta 12 del 10-06-2021 della Conferenza Paesaggistica ai sensi dell'art.21 del PITPPR.
Inserendo il quadrante numero 48, che per mero errore materiale in fase di esportazione era stato escluso, gli altri quadranti aumentano di conseguenza di una unità la loro numerazione.



sezione: 48

Palazzuolo sul Senio
Misileo

- confini comunali
 - piani convenzionati
 - ambiti di riqualificazione e rigenerazione (Art. 4 c.4)
 - * ambiti per strategie di tutela degli elementi di valore paesaggistico
 - limite territorio urbanizzato
- morfolipti urbani**
- TS1 - Morfotipo storico compatto
 - TS2 - Morfotipo storicizzato
 - TR3 - Morfotipo a isolati aperti e blocchi prev. residenziali
 - TR4 - Morfotipo delle urbanizzazioni contemporanee di edilizia pianificata
 - TR5 - Morfotipo puntiforme
 - TR6 - Morfotipo a tipologie miste
 - TR7 - Morfotipo delle urbanizzazioni contemporanee sfrangiatodi margine
 - TR8 - Morfotipo lineare
 - TR12 - Morfotipo a piccoli agglomerati minori
 - TPS1 - Morfotipo delle urbanizzazioni contemporanee a proliferazione produttiva
 - TPS2 - Morfotipo a piattaforme produttive, commerciali, direzionali

id estremi atto

1:5.000

Figura 11 – Stato modificato a seguito del Verbale n. 12

In riferimento alla strategia specifica BO-05 si modifica la dicitura nell'elaborato **STR02_Atlante_UTOE** come da sovrapposto a seguire:

- **BO_05**

L'area contrassegnata da apposito simbolo costituisce ~~pertinenza del bene culturale ex Ospedale di Luce~~ **un'area di riqualificazione e ridefinizione del margine urbano**. Il P.O. applica le disposizioni dell'art. 18, c.4 e 5 della Disciplina del PSIM con l'ulteriore prescrizione del mantenimento dei con visivi relativi al bene stesso.

In riferimento alla strategia specifica BO-05 si modifica la dicitura nell'elaborato **DIS01 Art. 58. U.T.O.E. 3 – Valle della Sieve** come da sovrapposto a seguire:

8. Il PSIM riconosce, in ordine generale, le strategie di cui all'art. 18, c. 4 e 5 e le specifica come di seguito riportato:

- **BO_05**

L'area contrassegnata da apposito simbolo costituisce ~~pertinenza del bene culturale ex Ospedale di Luce~~ **un'area di riqualificazione e ridefinizione del margine urbano**. Il P.O. applica le disposizioni dell'art. 18, c.4 e 5 della Disciplina del PSIM con l'ulteriore prescrizione del mantenimento dei con visivi relativi al bene stesso.